



# REKKE 1 - LEILIGHET 65A / 101 - TYPE C

#101  
Takterasse. C+


#102  
Takter

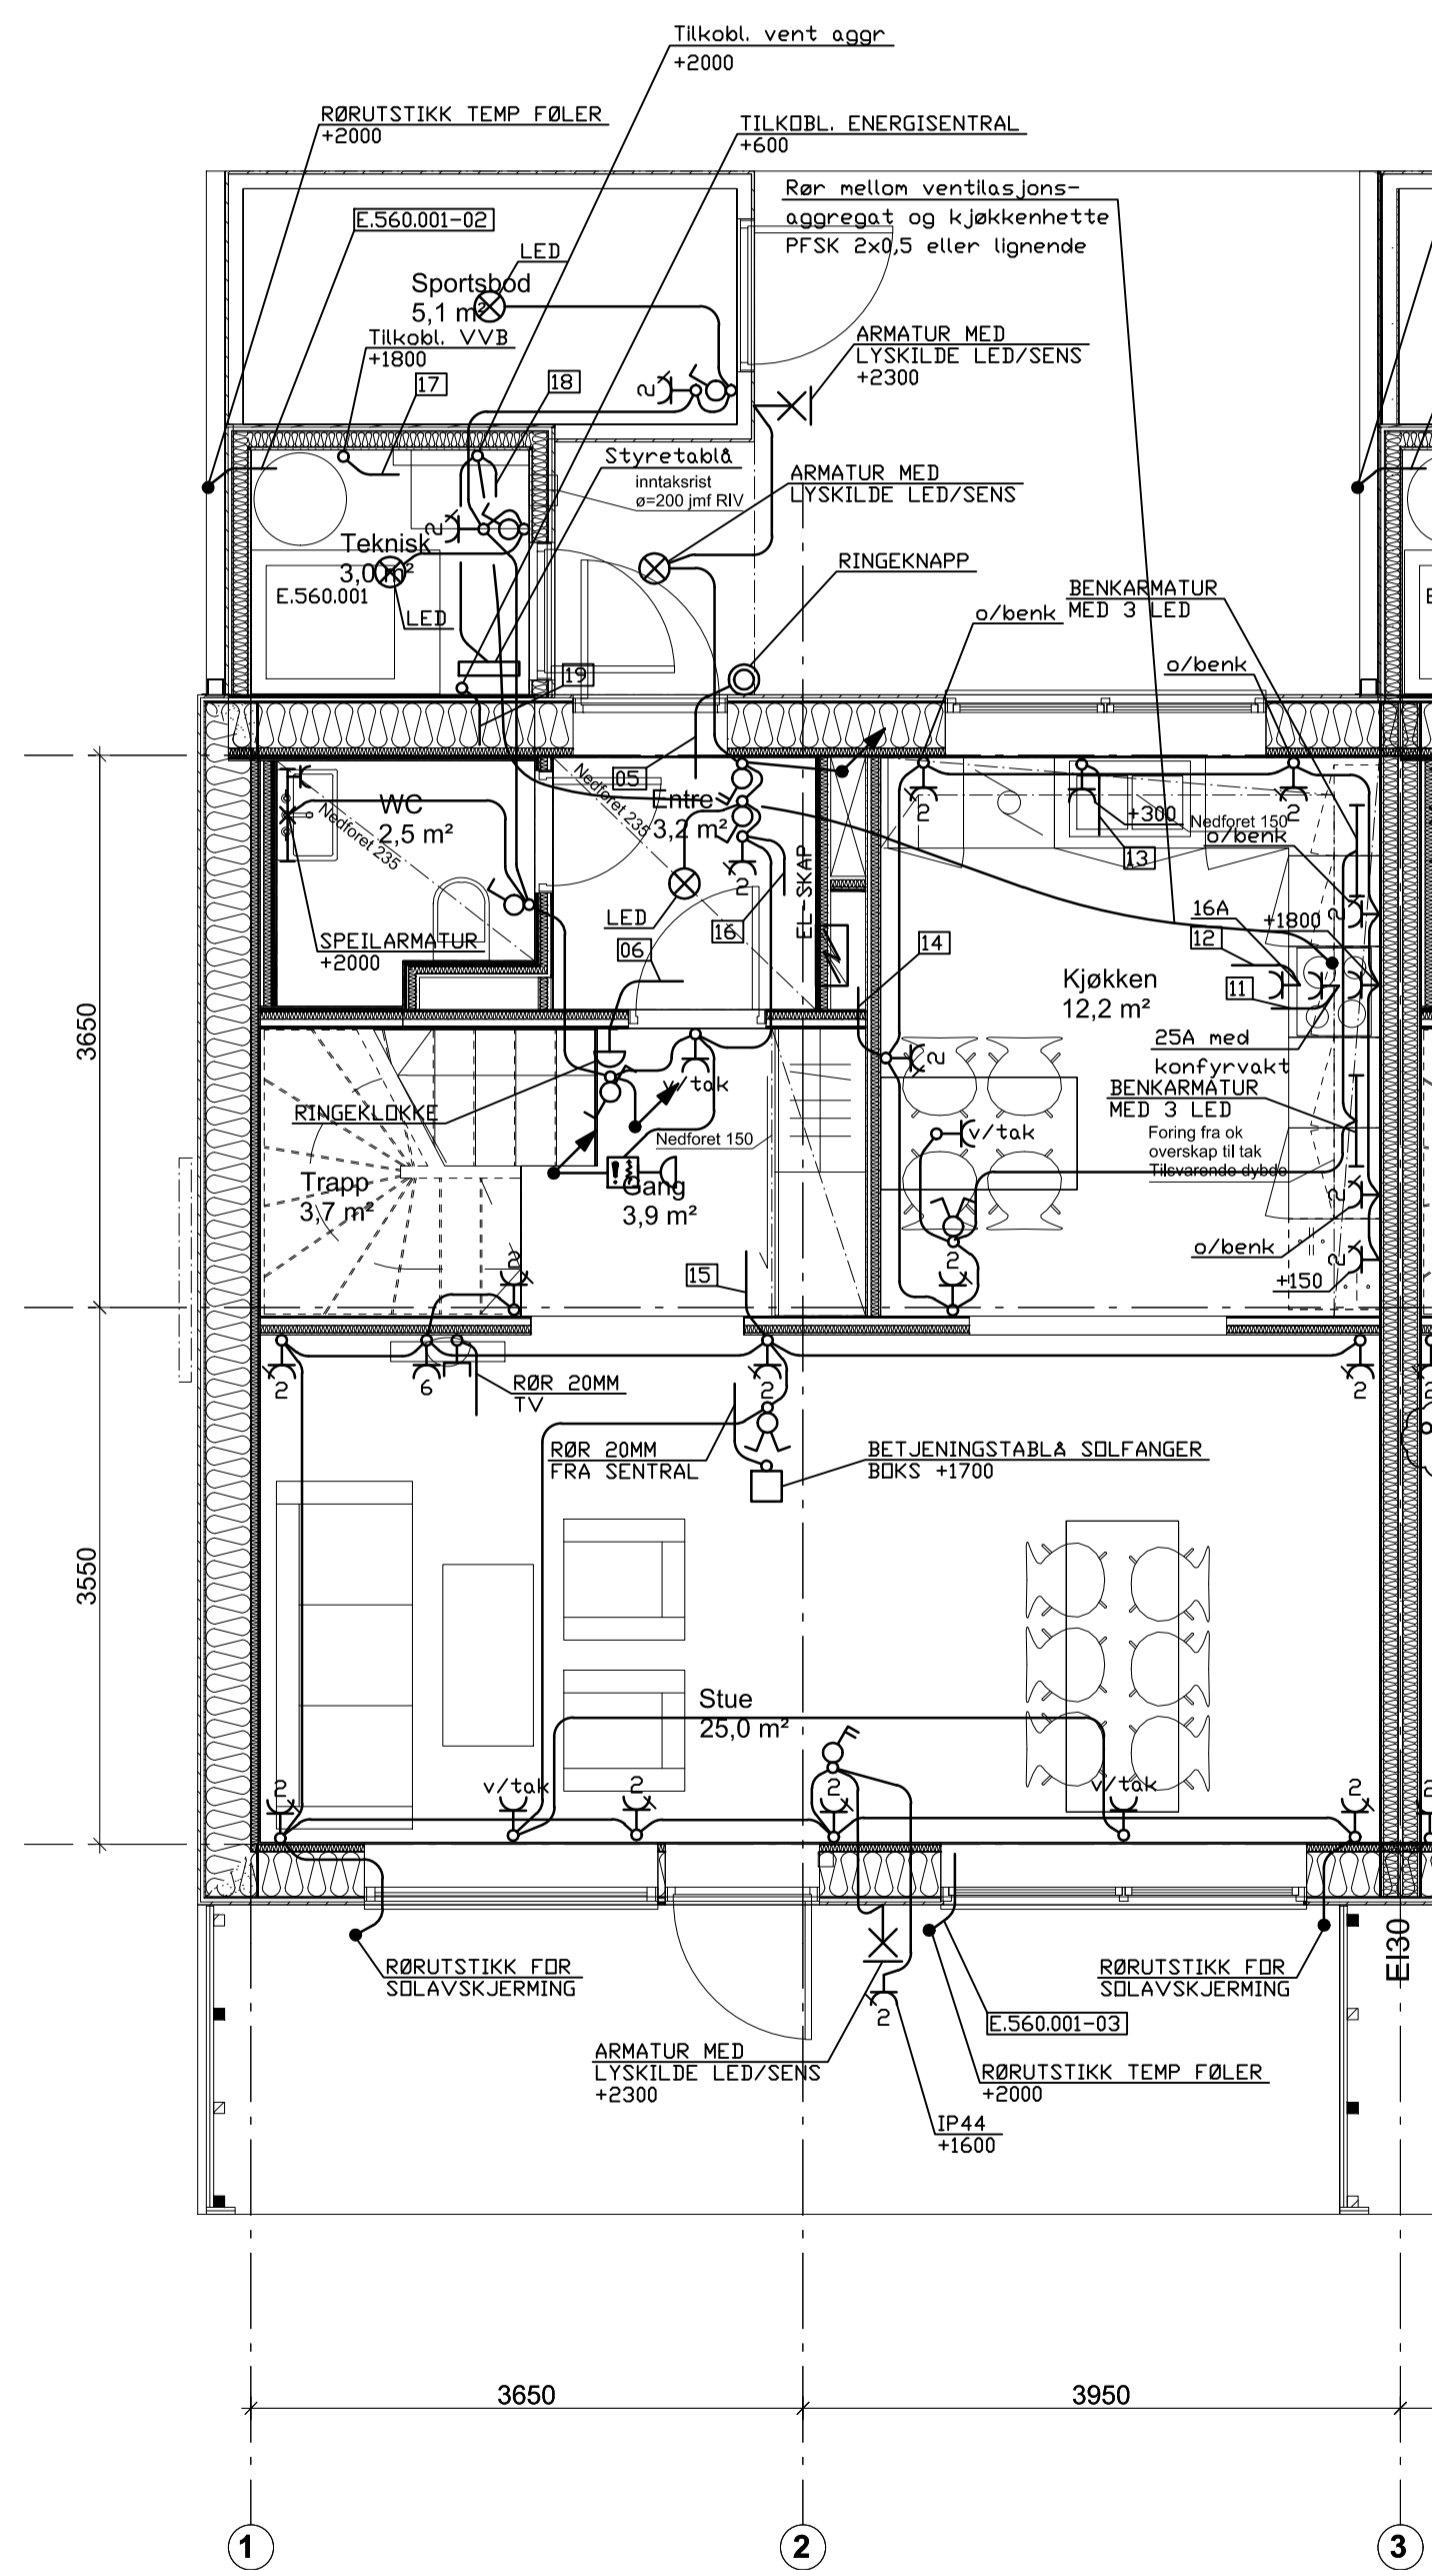

PLAN 1

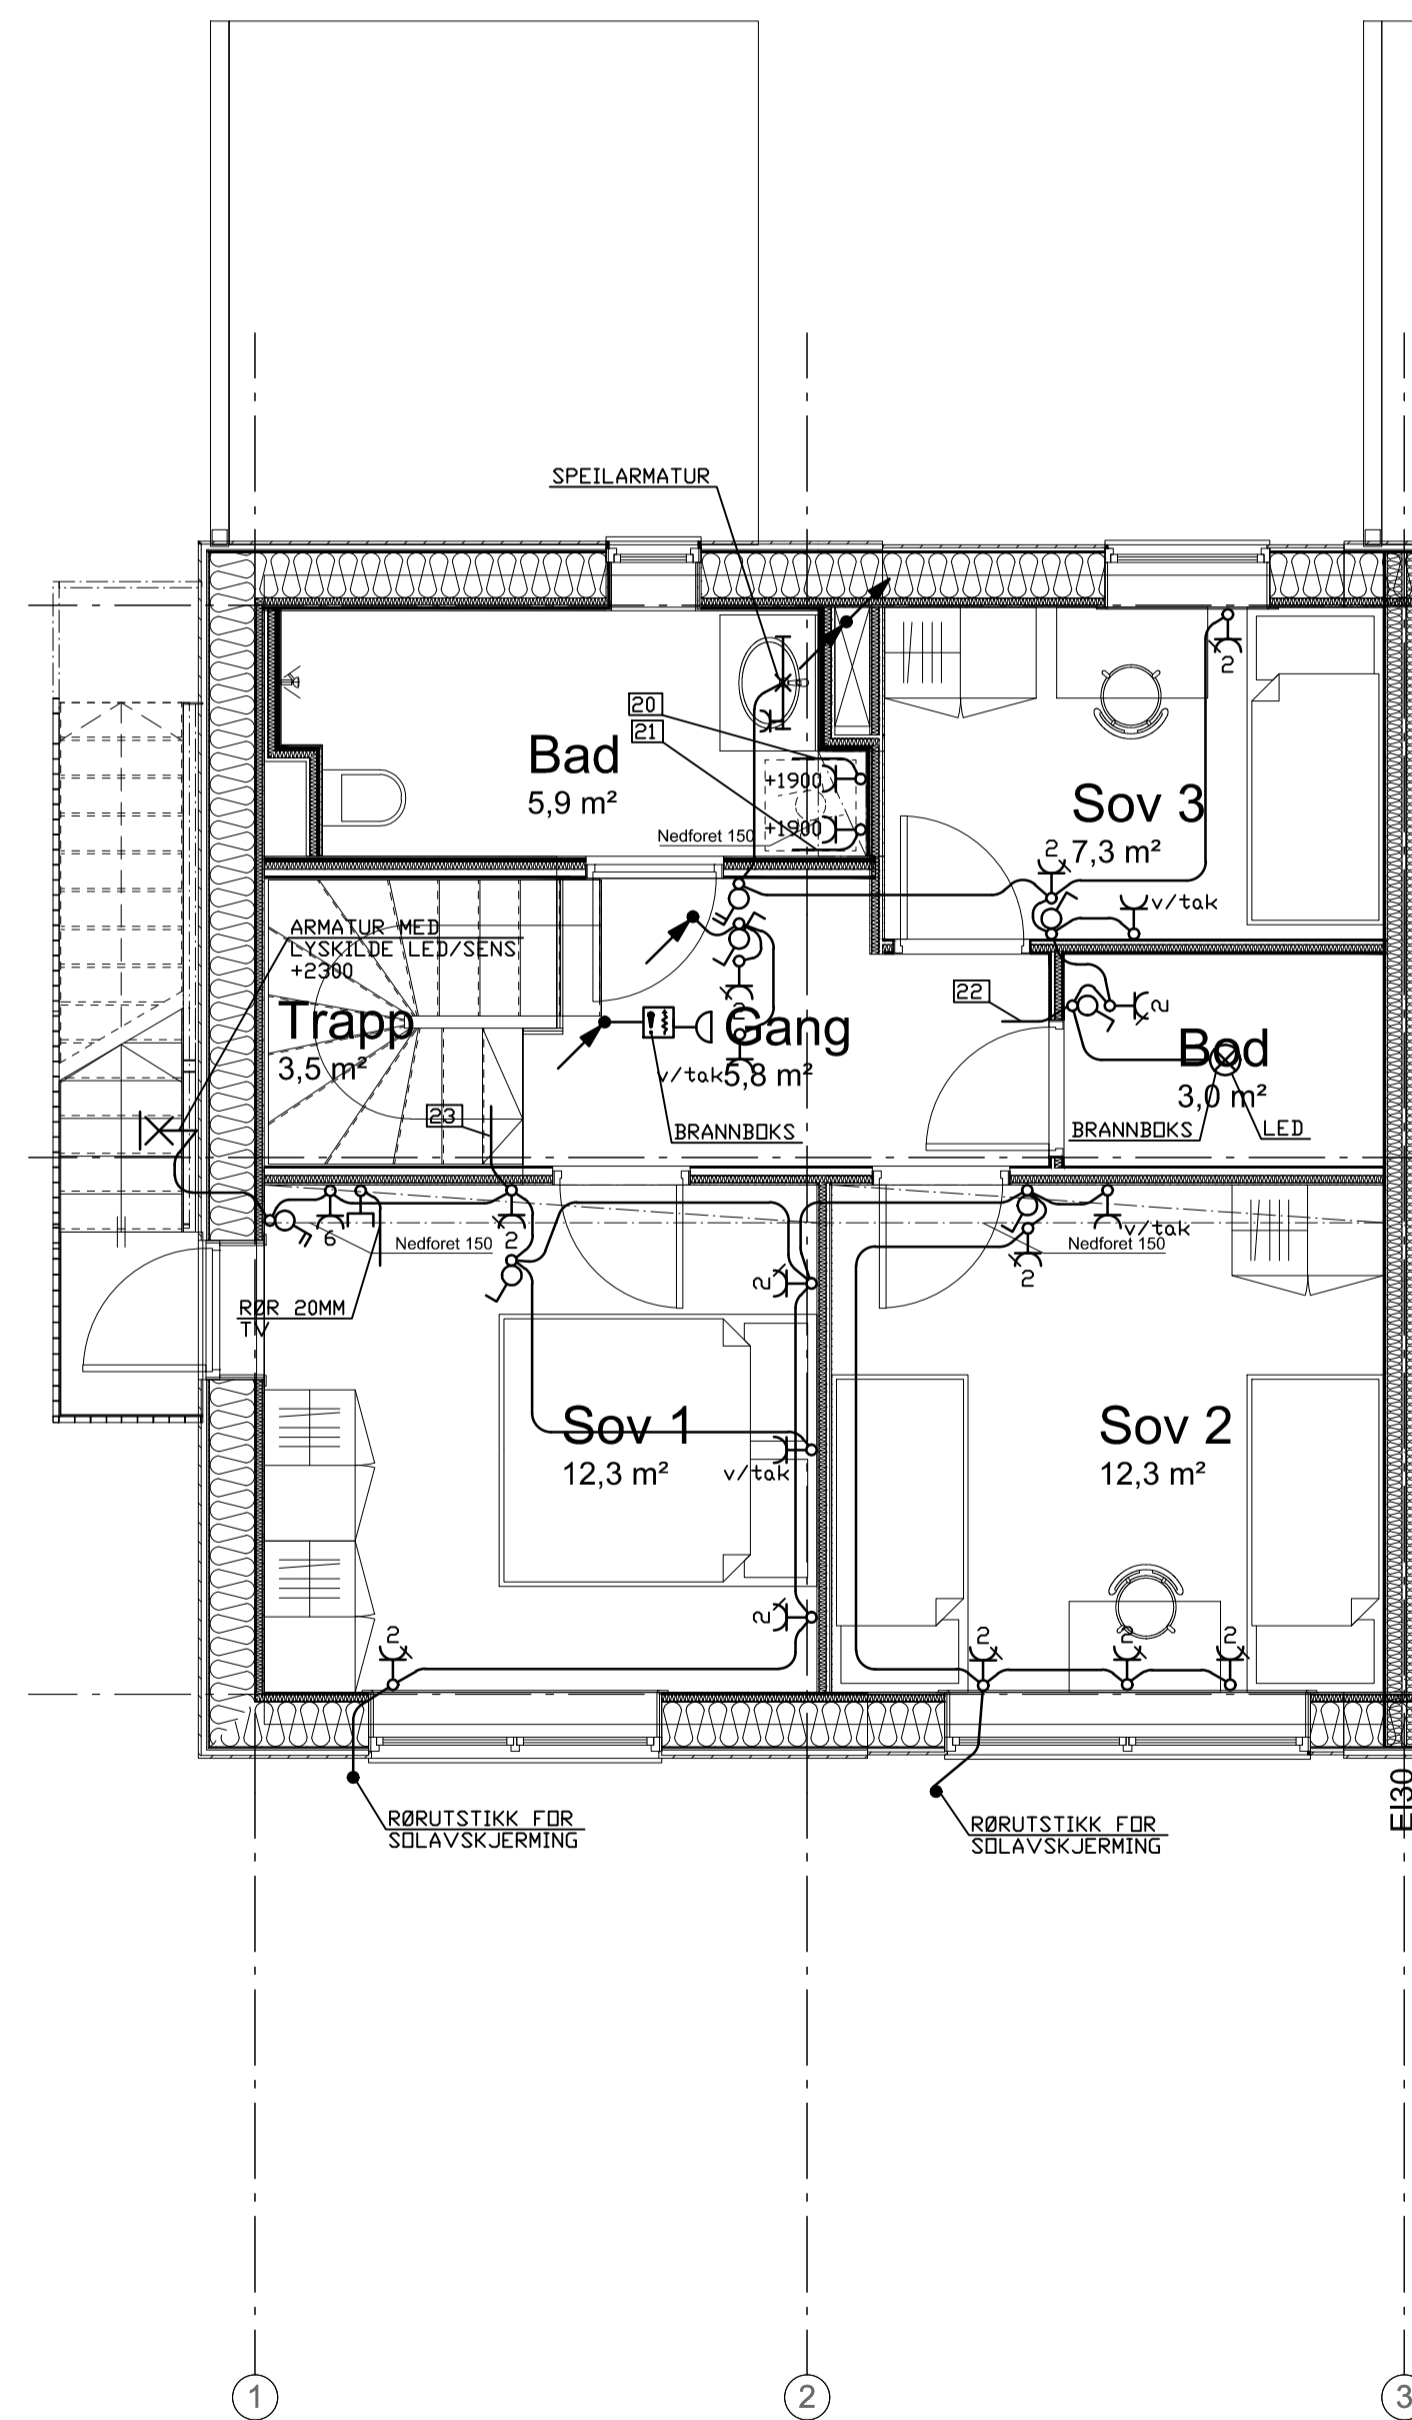


PLAN 2

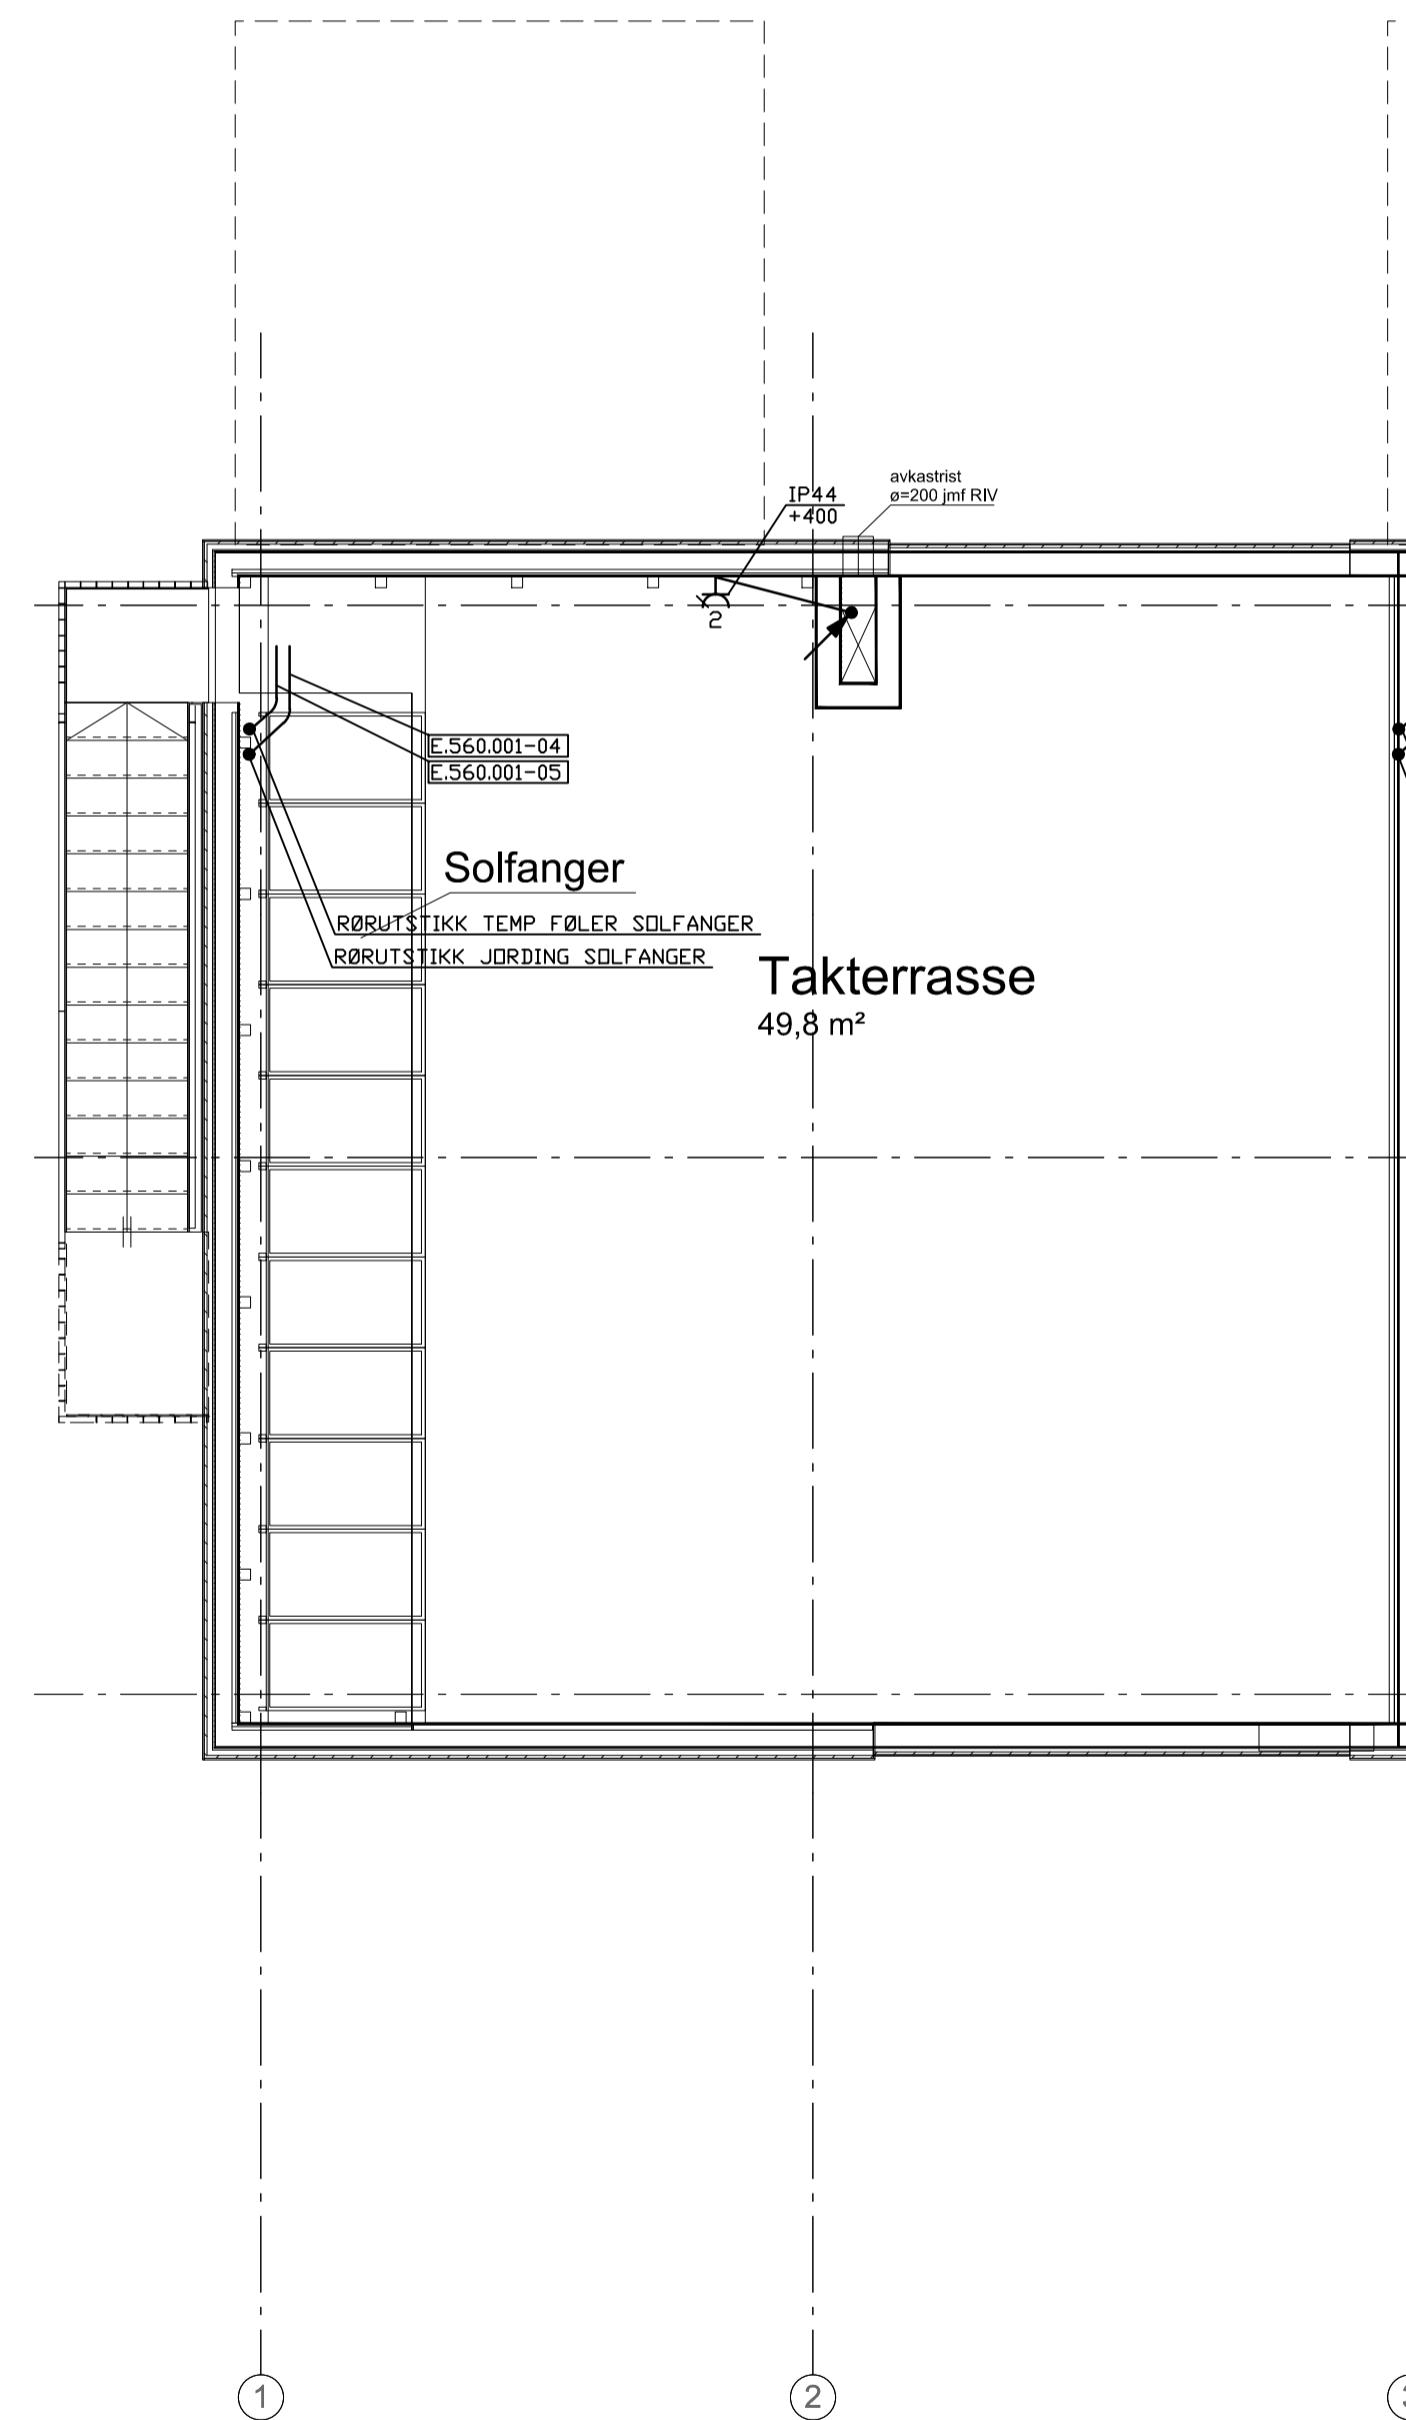

PLAN TAK

Index	Dato	Beskrivelse	Sign	Kontr.
04	22.09.14	SOM BYGGET	chla	esto
03	06.06.14	NYTT ARK UNDERLAG FOR KJØKKEN	chla	esto
02	29.01.14	KORRIGERT BRANNBOKSER UTERASSE	chla	esto
01	19.12.13	JUSTERT ETTER NY KJØKKENLØSNING HTH. STYREKABEL KJØKKENHETTE	chla	esto
-	14.10.13	ARBEIDSTEGNING	chla	esto
-	17.06.13	FORELØPIG	chla	esto

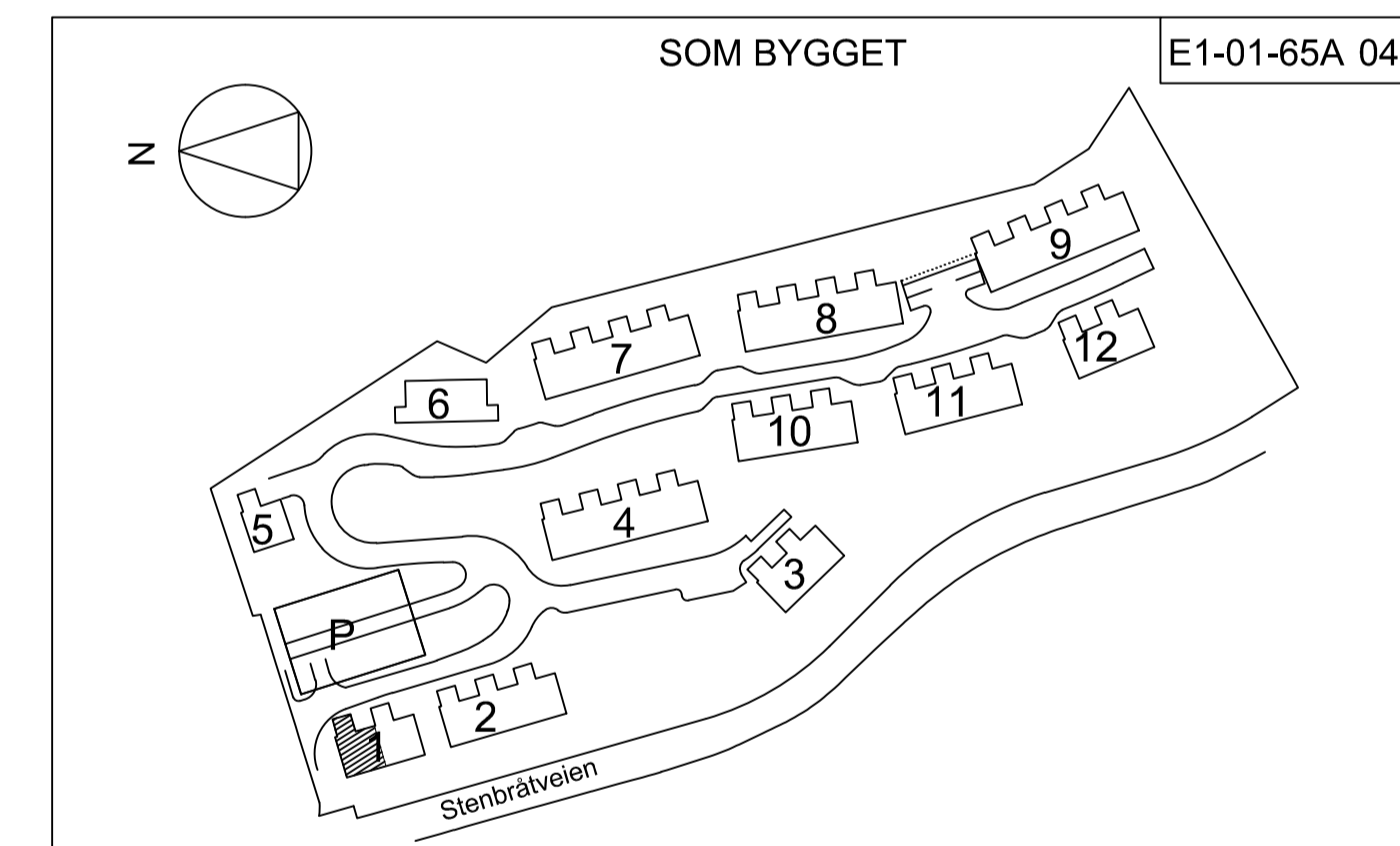

Prosjektgrupper:			
ARK	Spor Arkitekter AS Pilestredet 75 D, 0302 Oslo Tlf: 22 93 14 20 Epost: spor@spor.no	LARK	Holoconsult Holovøien 7, 1341 Slependen Tlf: 971 51 000 kristian@holoconsult.no
RIB RIBR RIG	Boro-Bygg AS Hegdehaugsveien 24, 0352 Oslo Tlf: 22 96 35 50 Mob: 913 37 022 E-post: pej@borobygg.no	VENT	Bryn Byggklima AS Tvetenveien 157, 0671 Oslo Mob: 975 01 420 ulf.magnussen@brynbnk.no
VA	Asplan Viak AS Engene 116, 3012 Drammen Tlf: 417 99 417, Mob: 414 72 009 roff.lunde@asplanviak.no		
EL	Ski Elektriske Installasjon AS Pb 194, Sanderveien 2, 1401 Ski Tlf: 64 86 05 50 E-post:	RIE	Sweco Norge AS, avd. Ski Jernbaneveien 5-7, 1400 SKI Tlf: 64 91 45 50, Mob: 416 99 204 christoffer.larsen@sweco.no
RØR	Østfold Rør AS Pb 272, Trøskeneveien 36, 1702 Sarpsborg Tlf: 69 10 45 50 Mob: 915 32 111 geir@ostfoldror.no		

Tiltakshaver:	Totalentreprenør:
OBOS Nye Hjem AS P.B. 6666, St. Olavs Plass, 0129 Oslo Tlf: 02333	Wegger & Kvalsvik Entr. AS Gunnar Scjeldrupsvei 9, 0485 Oslo Tlf: 33 01 66 00 Mob: 911 25 780

<b>OBOS Nye Hjem, Stenbråtålia Borettslag</b> Stenbråtåveien, 1238 Oslo	Fil nr.: E1-01.dwg Dato: 08.04.13 Sak: Mortensrud BG Sign./kontr.: chla A1: 1:50 Tegn. nr.: Rev.: E1-01-65A 04
<b>Elkraft og Svakstrøm - Rekke 1 - Leilighet 65A - Type C</b>	
Ski Elektriske Installasjon AS Sandervn. 2, Postboks 194, 1401 Ski Tlf: 64 86 05 50 Faks: 64 87 71 01	<b>SWECO</b>