


REKKE 1 - LEILIGHET 65B / 102 - TYPE C


NB! Elko-Pluss design-pakke - Farge: Hvit

102


<terrasse. C+

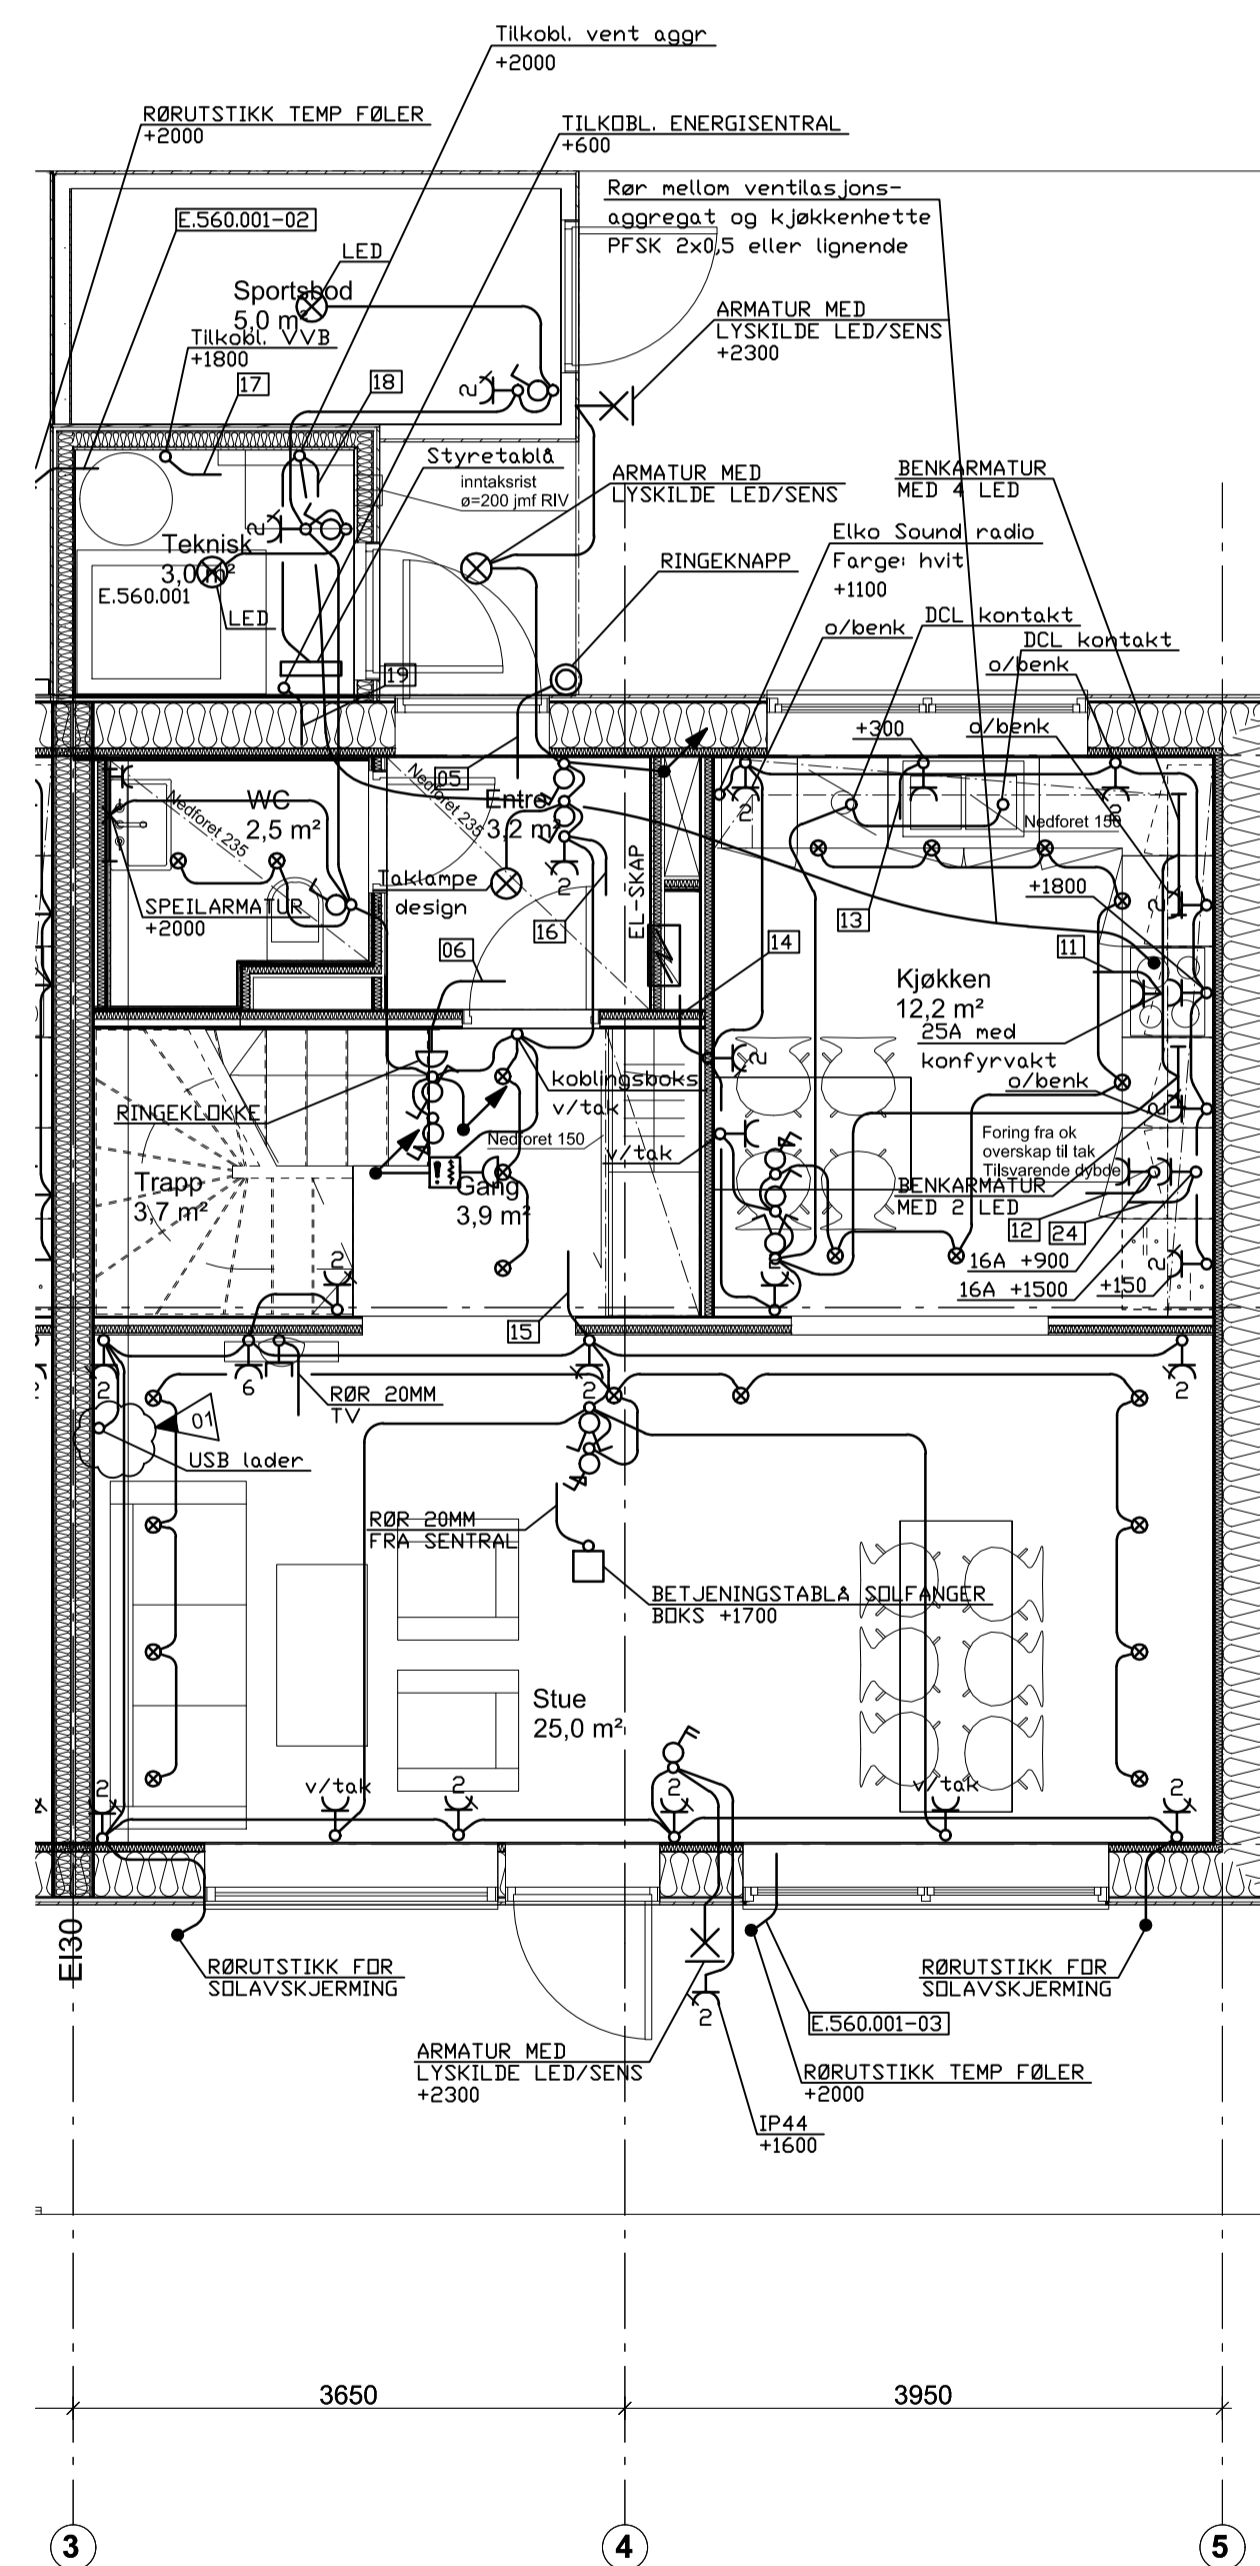

PLAN 1

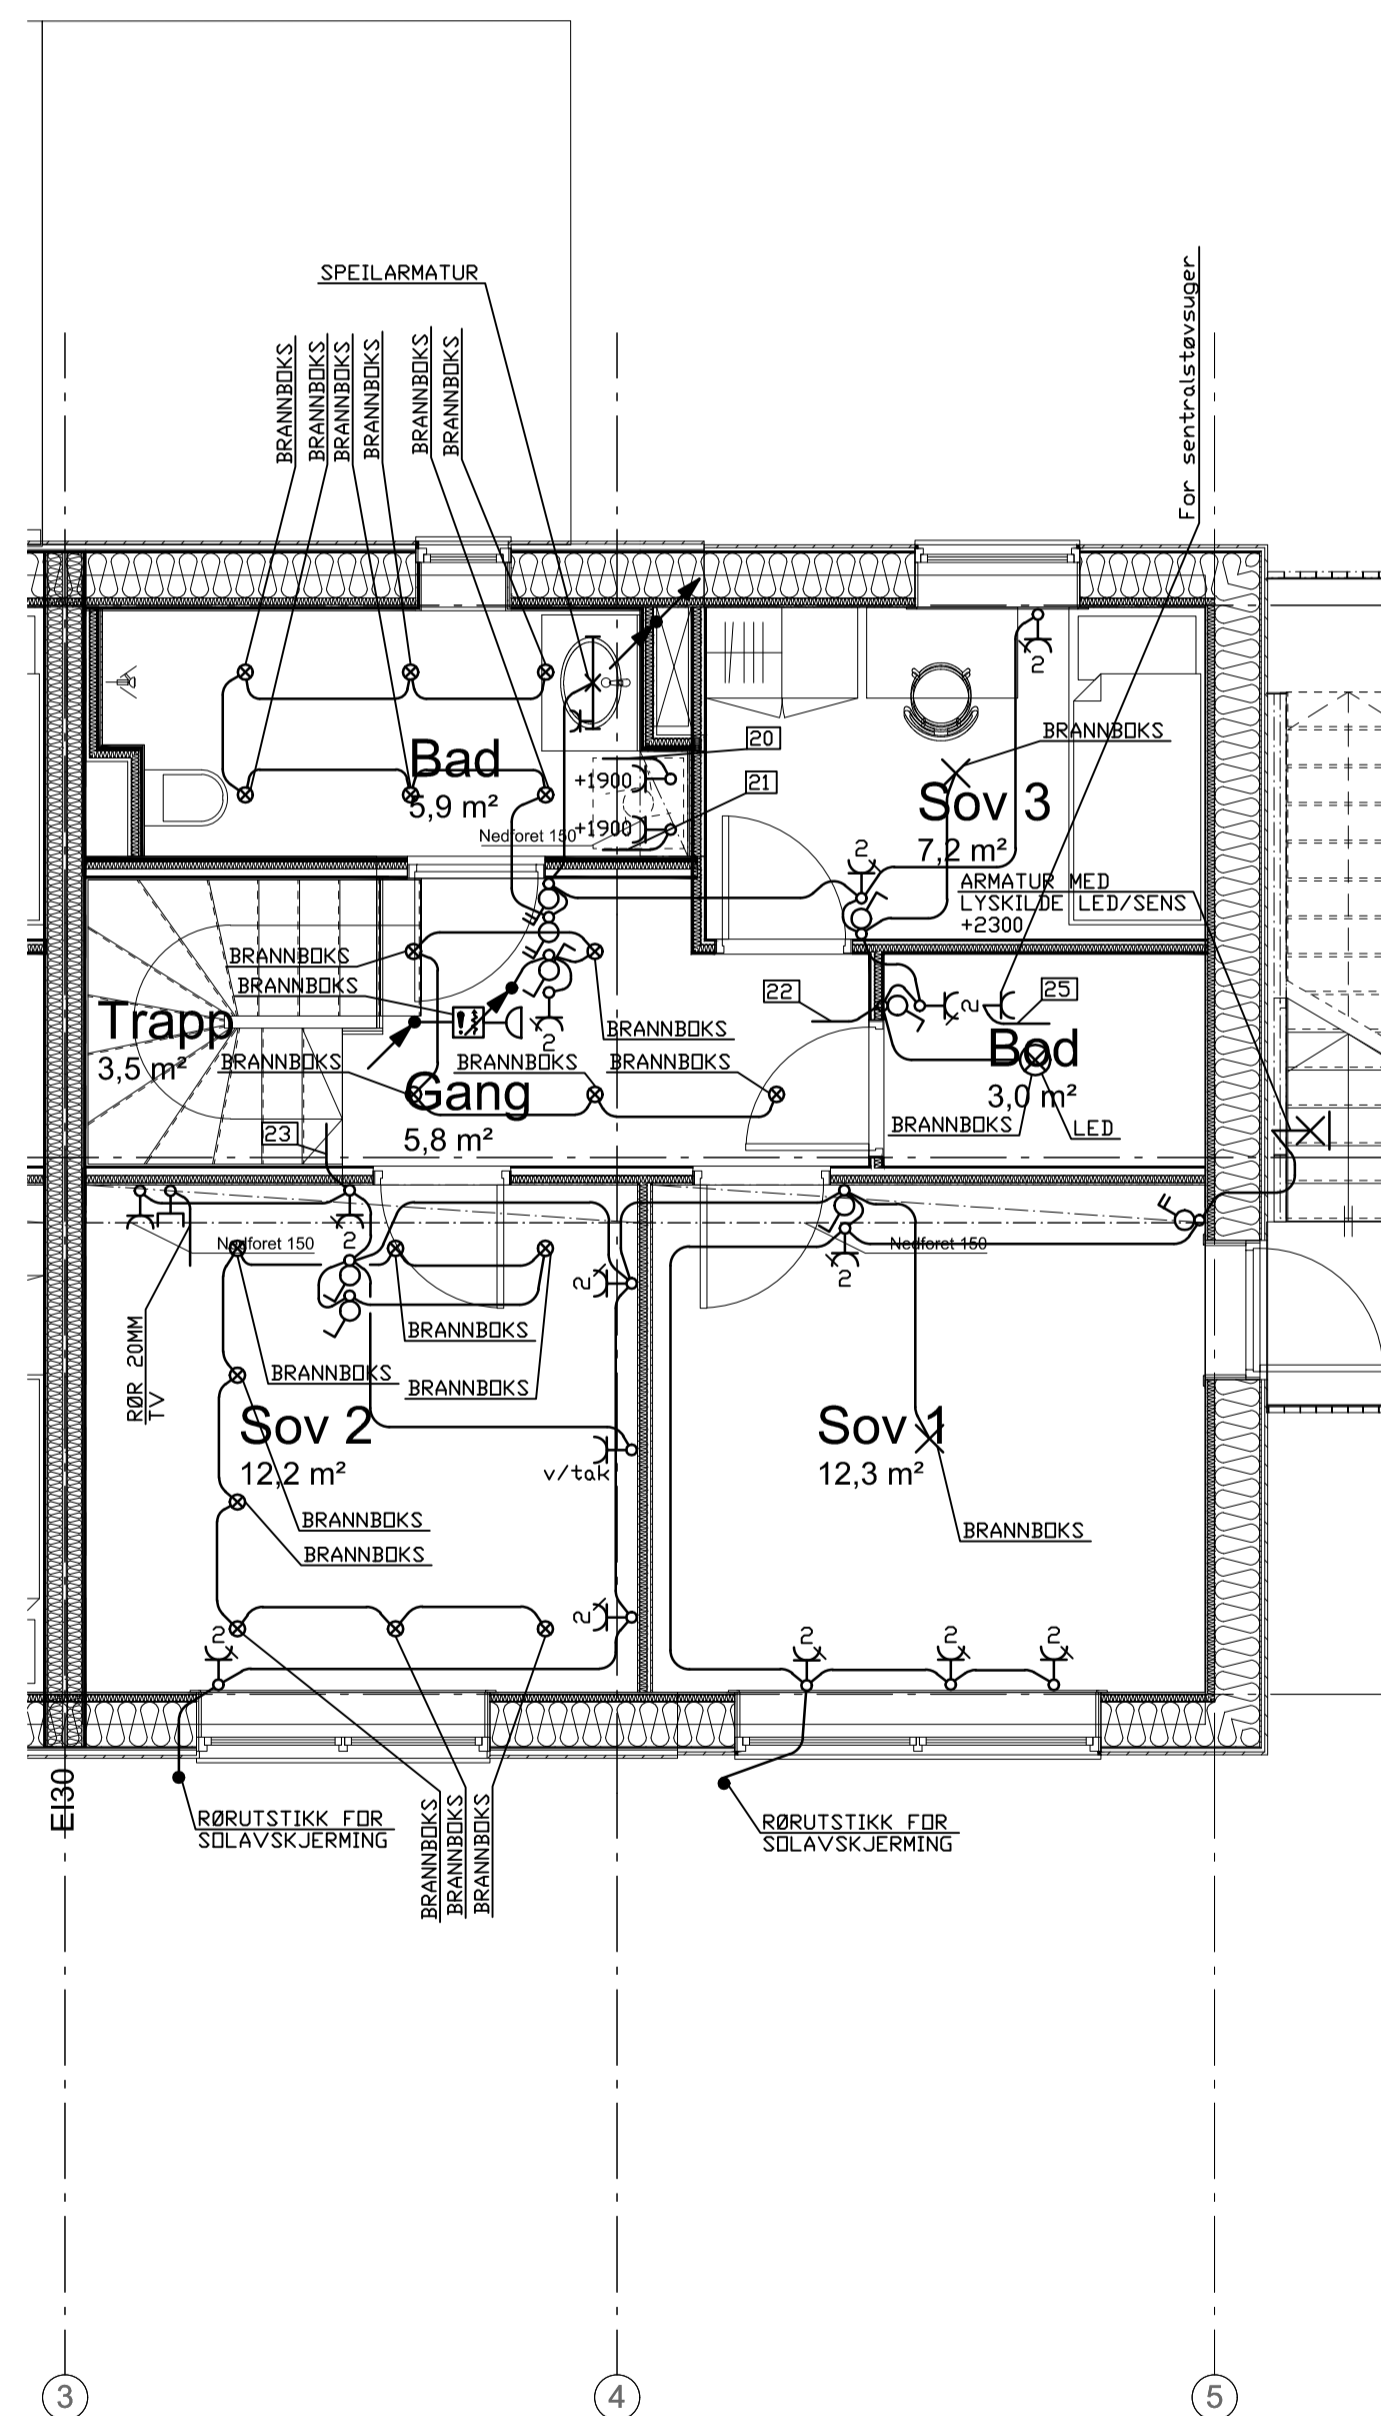


PLAN 2

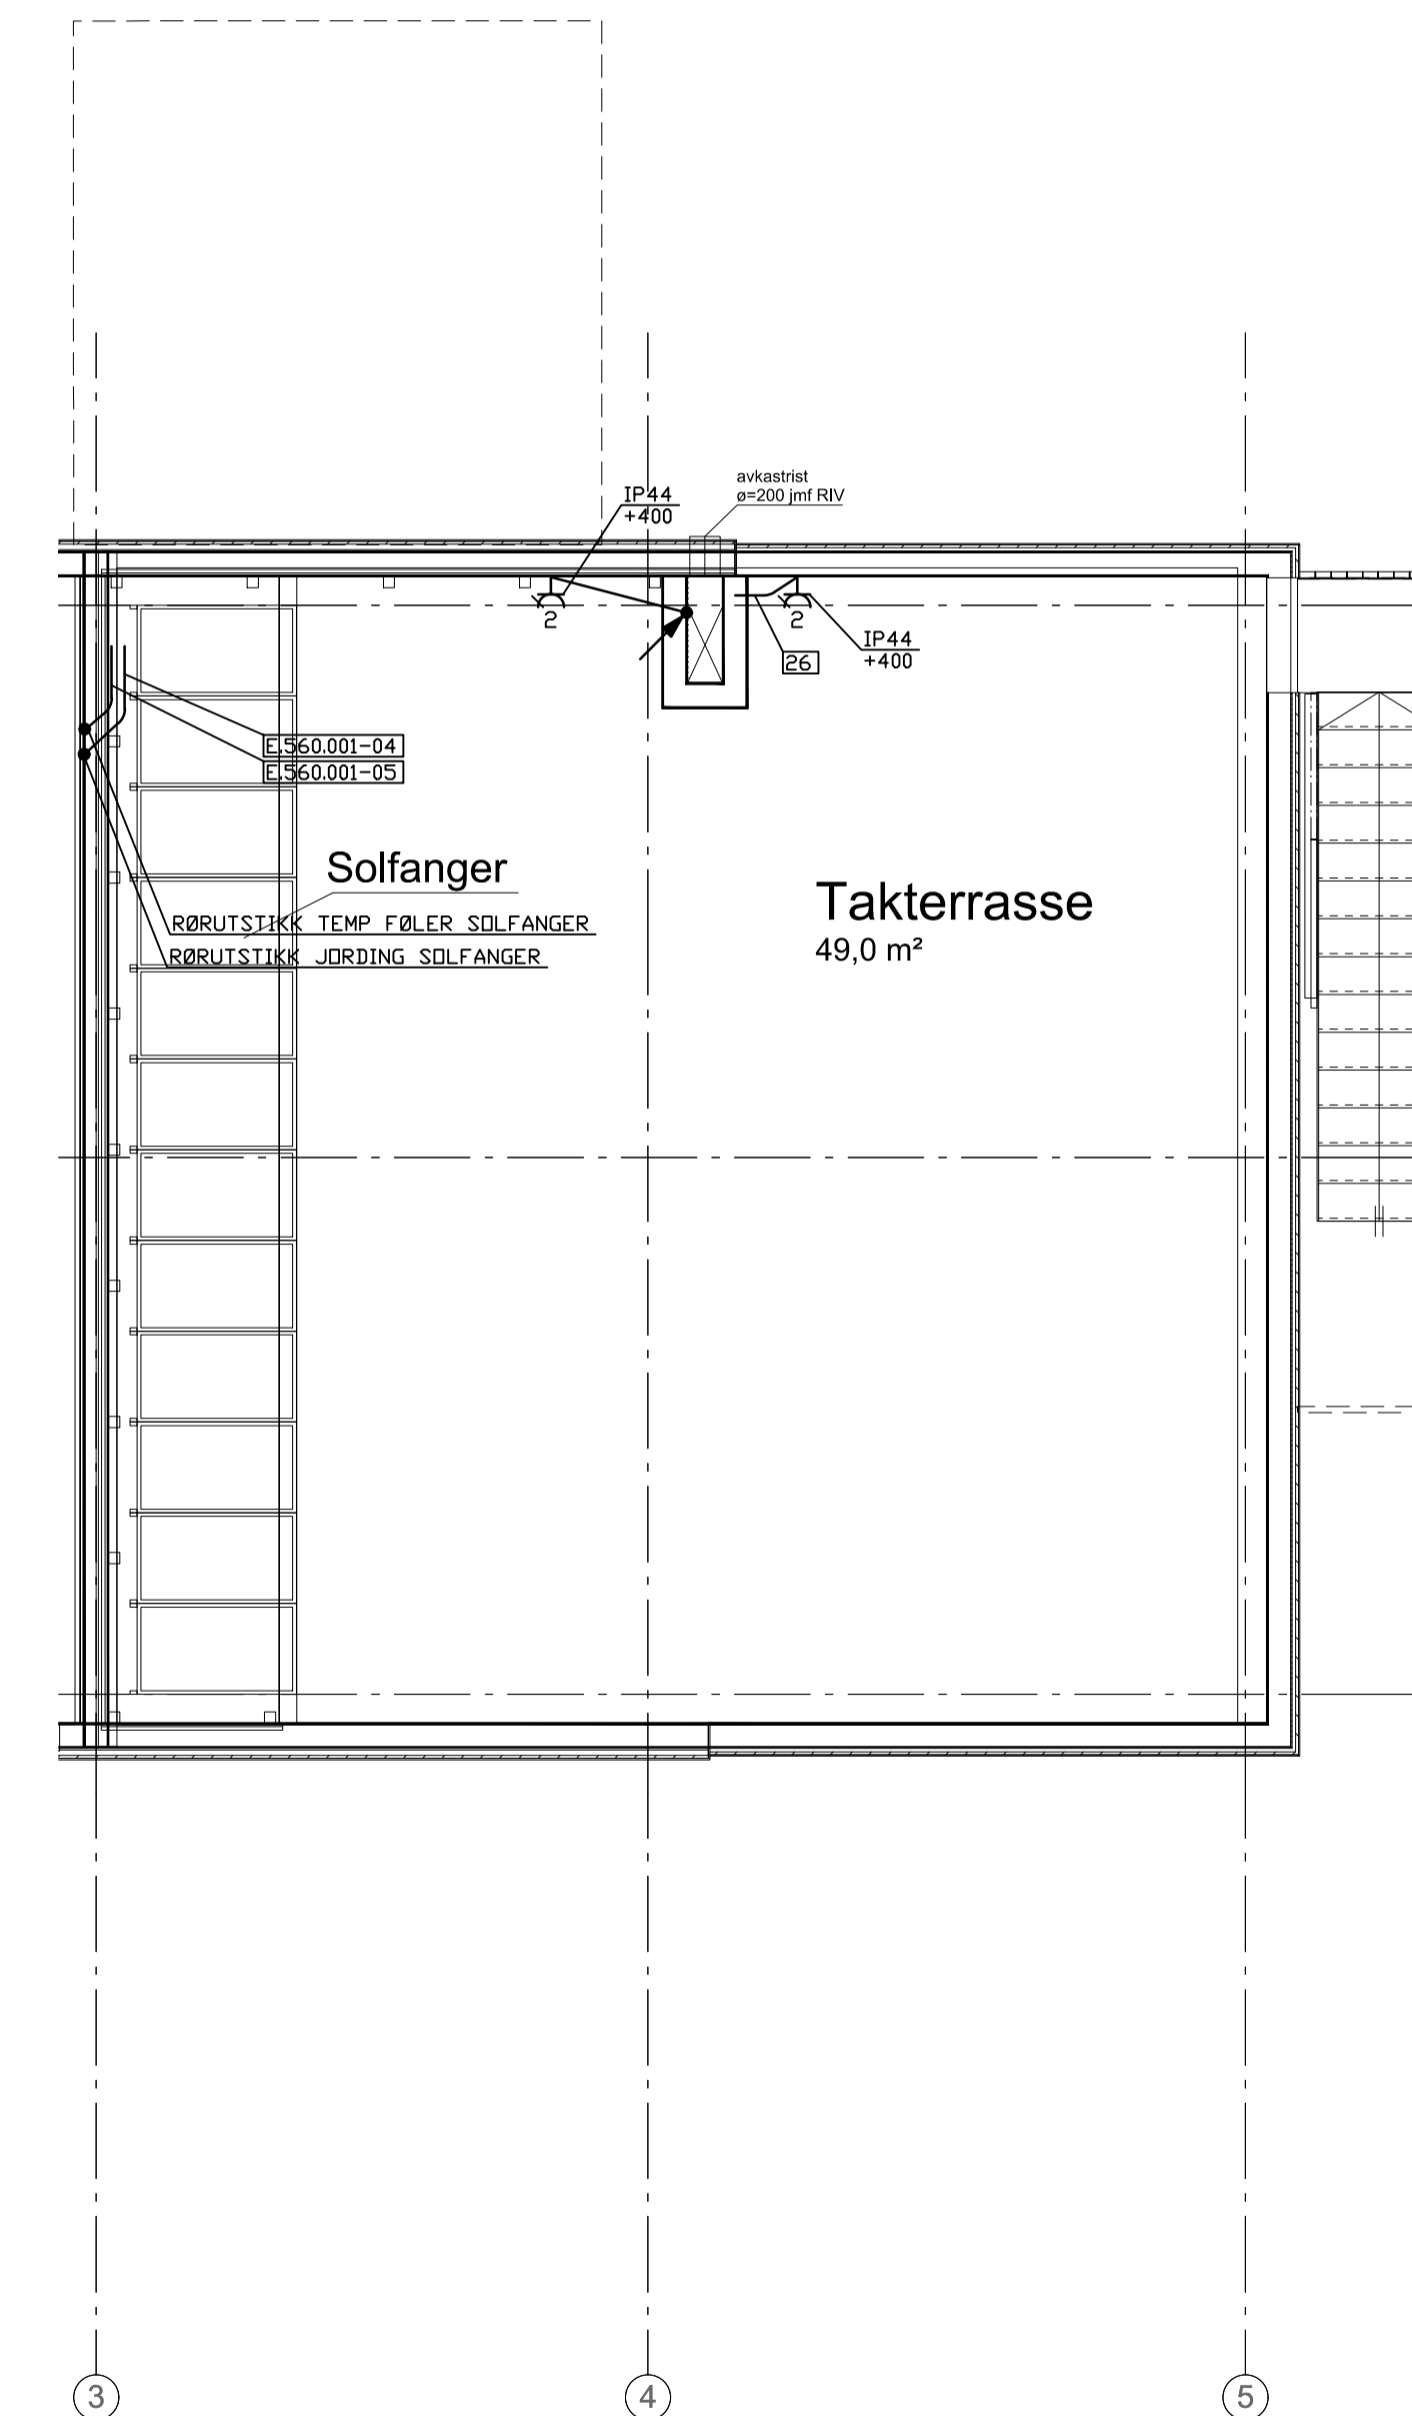

PLAN TAK

Index	Dato	Beskrivelse	Sign	Kontr.
04	22.09.14	SOM BYGGET	chla	esto
03	06.06.14	NYTT ARK UNDERLAG FOR KJØKKEN 14/2-14 - INSTALLASJONER SOV 1 OG SOV 2 BYTTET OM	chla	esto
02	28.01.14	TILPASNINGER ETTER KOMMENTARER	chla	esto
01	28.01.14	REVIDERT ETTER TILVALG (6/12-13), SENTRALSTØVSUGER (9/12-13), HTH-KJØKKEN (19/12-13), KJ-HETTE	chla	esto
-	14.10.13	ARBEIDSTEGNING	chla	esto
-	17.06.13	FORELØPIG	chla	esto

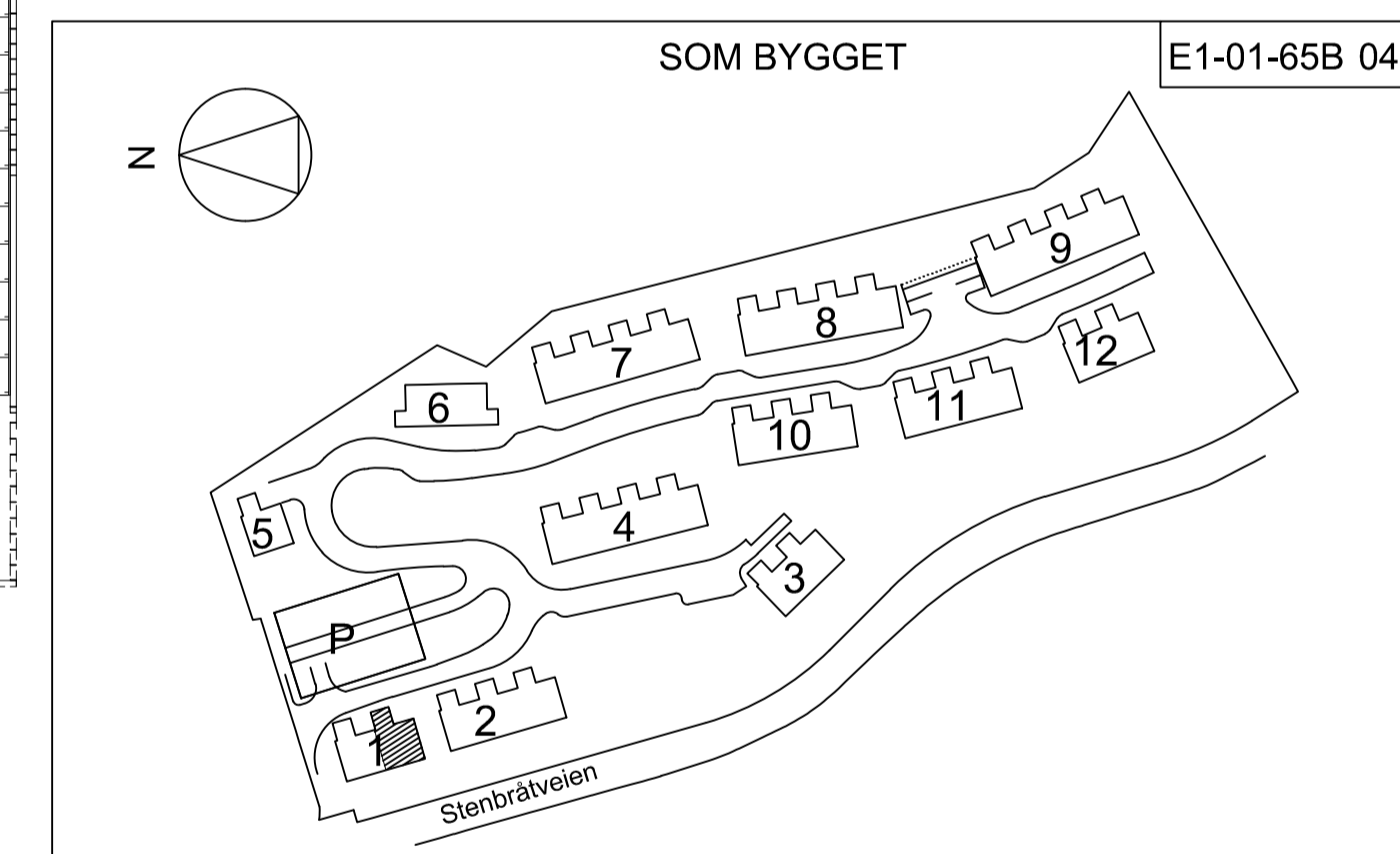

Prosjektgrupper:			
ARK	Spør Arkitekter AS Pilestredet 75 D, 0302 Oslo Tlf: 22 93 14 20 Epost: spor@spor.no	LARK	Holoconsult Holoaveien 7, 1341 Slependen Tlf: 971 51 000 kristian@holoconsult.no
RIB RIBR RIG	Boro-Bbygg AS Hegdehaugsveien 24, 0352 Oslo Tlf: 22 96 35 50 Mob: 913 37 022 E-post: pej@borobygg.no	VENT	Bryn Byggklima AS Tvetenveien 157, 0671 Oslo Mob: 975 01 420 ulf.magnussen@brynbnk.no
VA	Asplan Viak AS Engene 116, 3012 Drammen Tlf: 417 99 417, Mob: 414 72 009 roff.lunde@asplanviak.no		
EL	Ski Elektriske Installasjon AS Pb 194, Sanderveien 2, 1401 Ski Tlf: 64 86 05 50 E-post:	RIE	Sweco Norge AS, avd. Ski Jernbaneveien 5-7, 1400 SKI Tlf: 64 91 45 50, Mob: 416 99 204 christoffer.larsen@sweco.no
RØR	Østfold Rør AS Pb 272, Trøskeneveien 36, 1702 Sarpsborg Tlf: 69 10 45 50 Mob: 915 32 111 geir@ostfoldror.no		

Tiltakshaver:	Totalentreprenør:
OBOS Nye Hjem AS P.B. 6666, St. Olavs Plass, 0129 Oslo Tlf: 02333	Wegger & Kvalsvik Entr. AS Gunnar Scjeldrupsvei 9, 0485 Oslo Tlf: 33 01 66 00 Mob: 911 25 780

OBOS Nye Hjem, Stenbråtveien Borettslag Stenbråtveien, 1238 Oslo	Wegger & Kvalsvik														
Elkraft og Svakstrøm - Rekke 1 - Leilighet 65B - Type C															
Ski Elektriske Installasjon AS Sandervn. 2, Postboks 194, 1401 Ski Tlf: 64 86 05 50 Faks: 64 87 71 01	SWECO														
<table border="0"> <tr> <td>Fill nr.:</td> <td>E1-01.dwg</td> </tr> <tr> <td>Dato:</td> <td>08.04.13</td> </tr> <tr> <td>Sak:</td> <td>Mortensrud BG</td> </tr> <tr> <td>Sign./kontr.:</td> <td>chla</td> </tr> <tr> <td>A1:</td> <td>1:50</td> </tr> <tr> <td>Tegn. nr.:</td> <td>Rev.:</td> </tr> <tr> <td>E1-01-65B</td> <td>04</td> </tr> </table>	Fill nr.:	E1-01.dwg	Dato:	08.04.13	Sak:	Mortensrud BG	Sign./kontr.:	chla	A1:	1:50	Tegn. nr.:	Rev.:	E1-01-65B	04	
