



REKKE 2 - LEILIGHET 67C - TYPE A

105


st. C+126,688 (o.k. 40cm isolasjon)

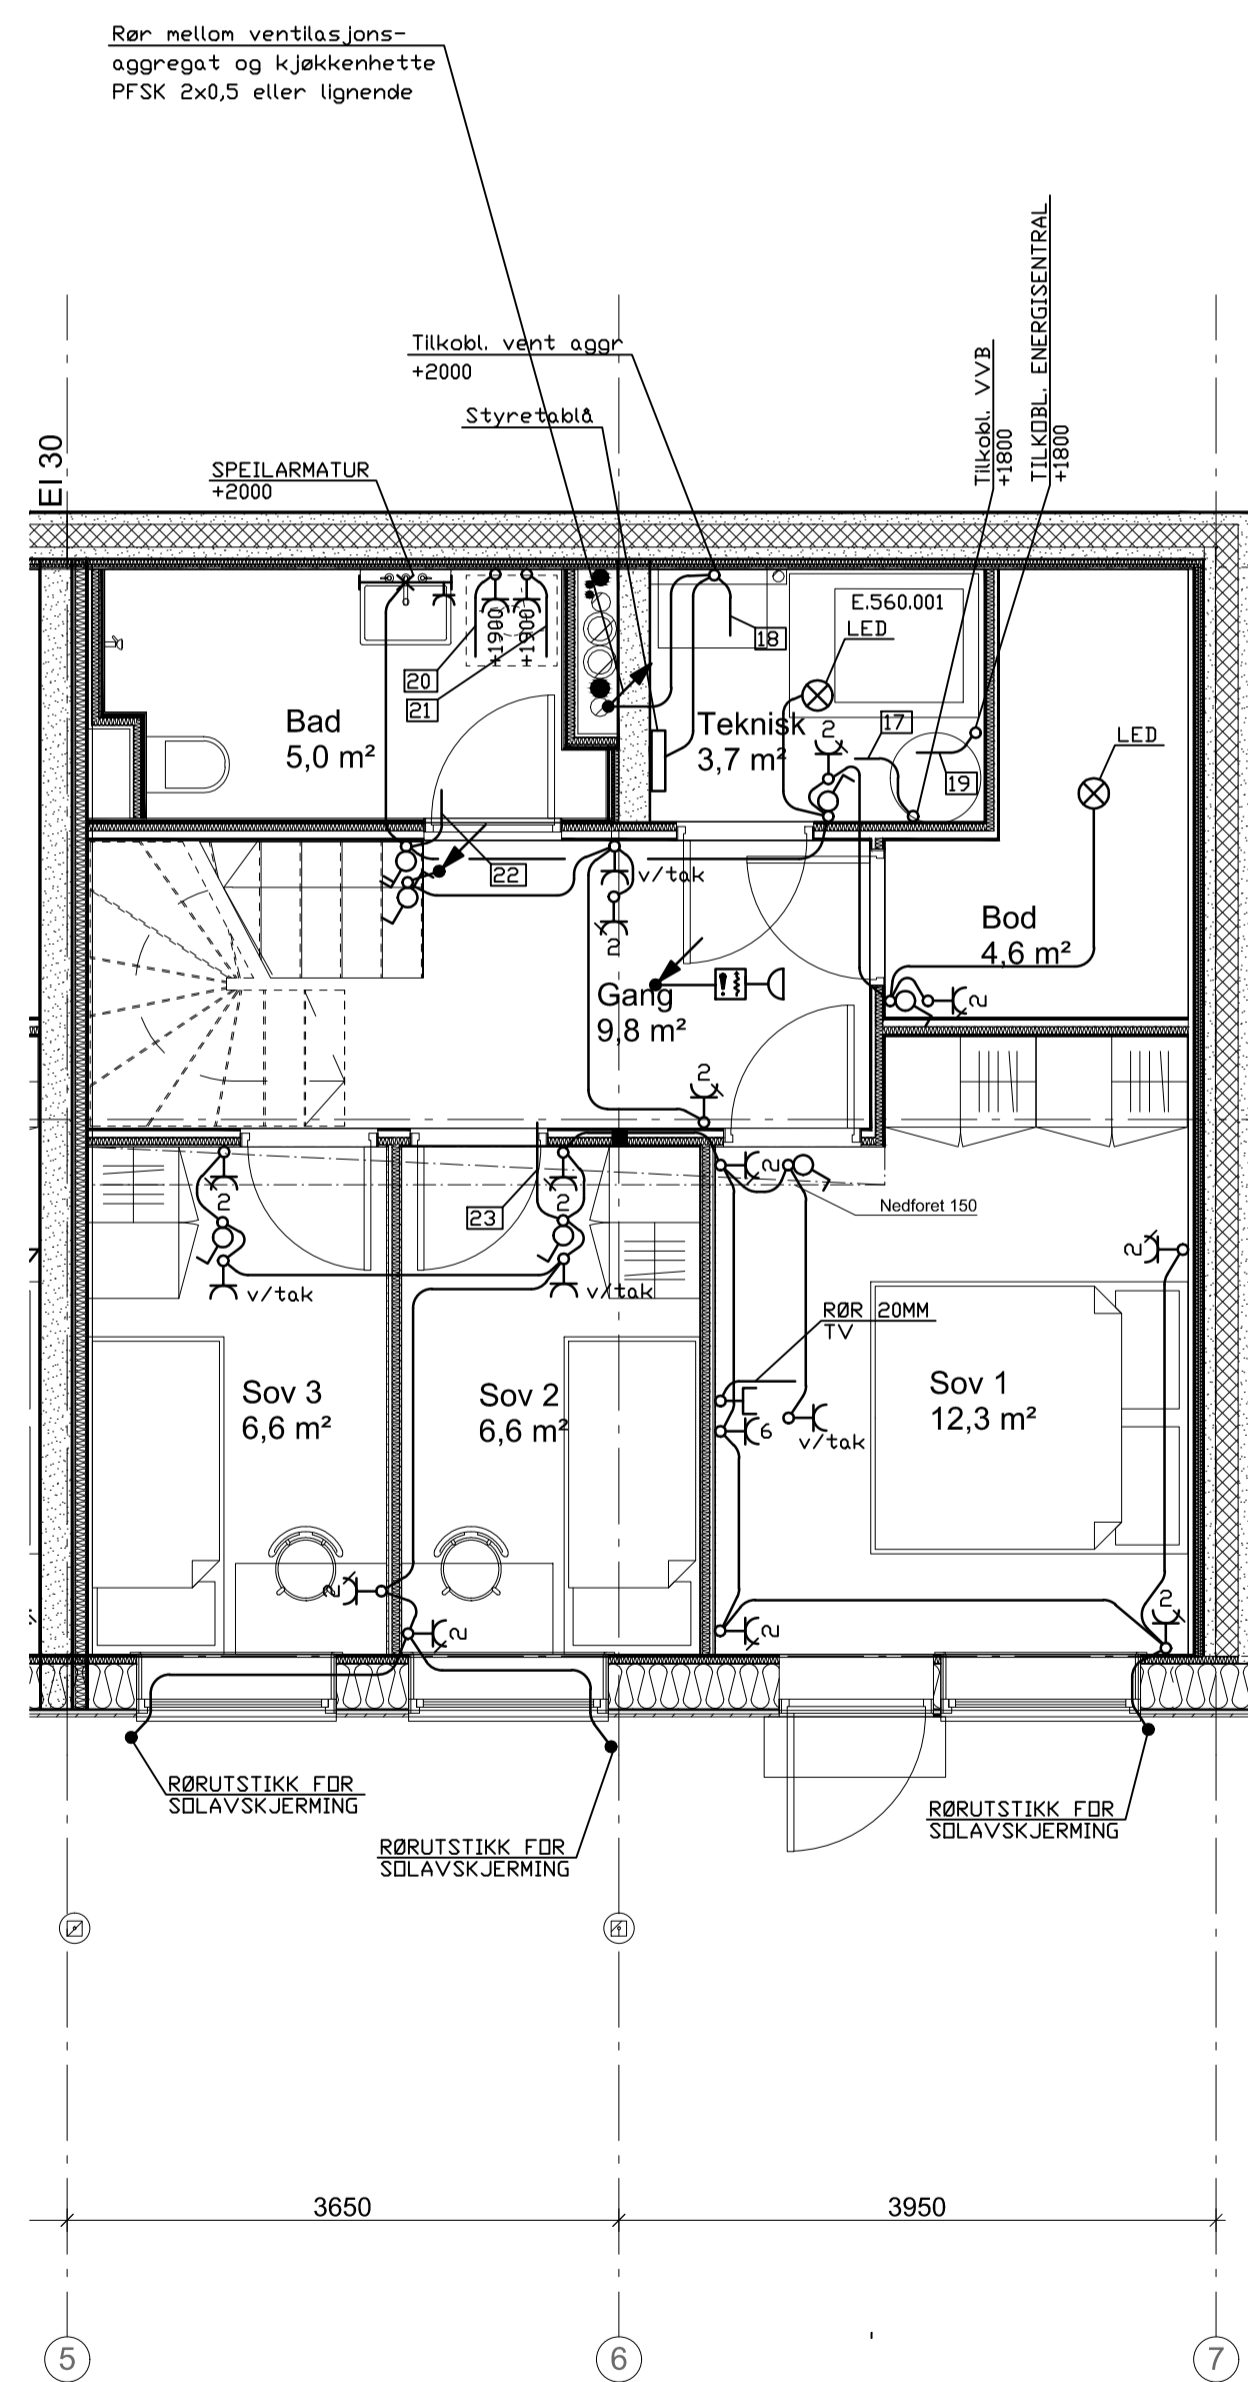

PLAN 0

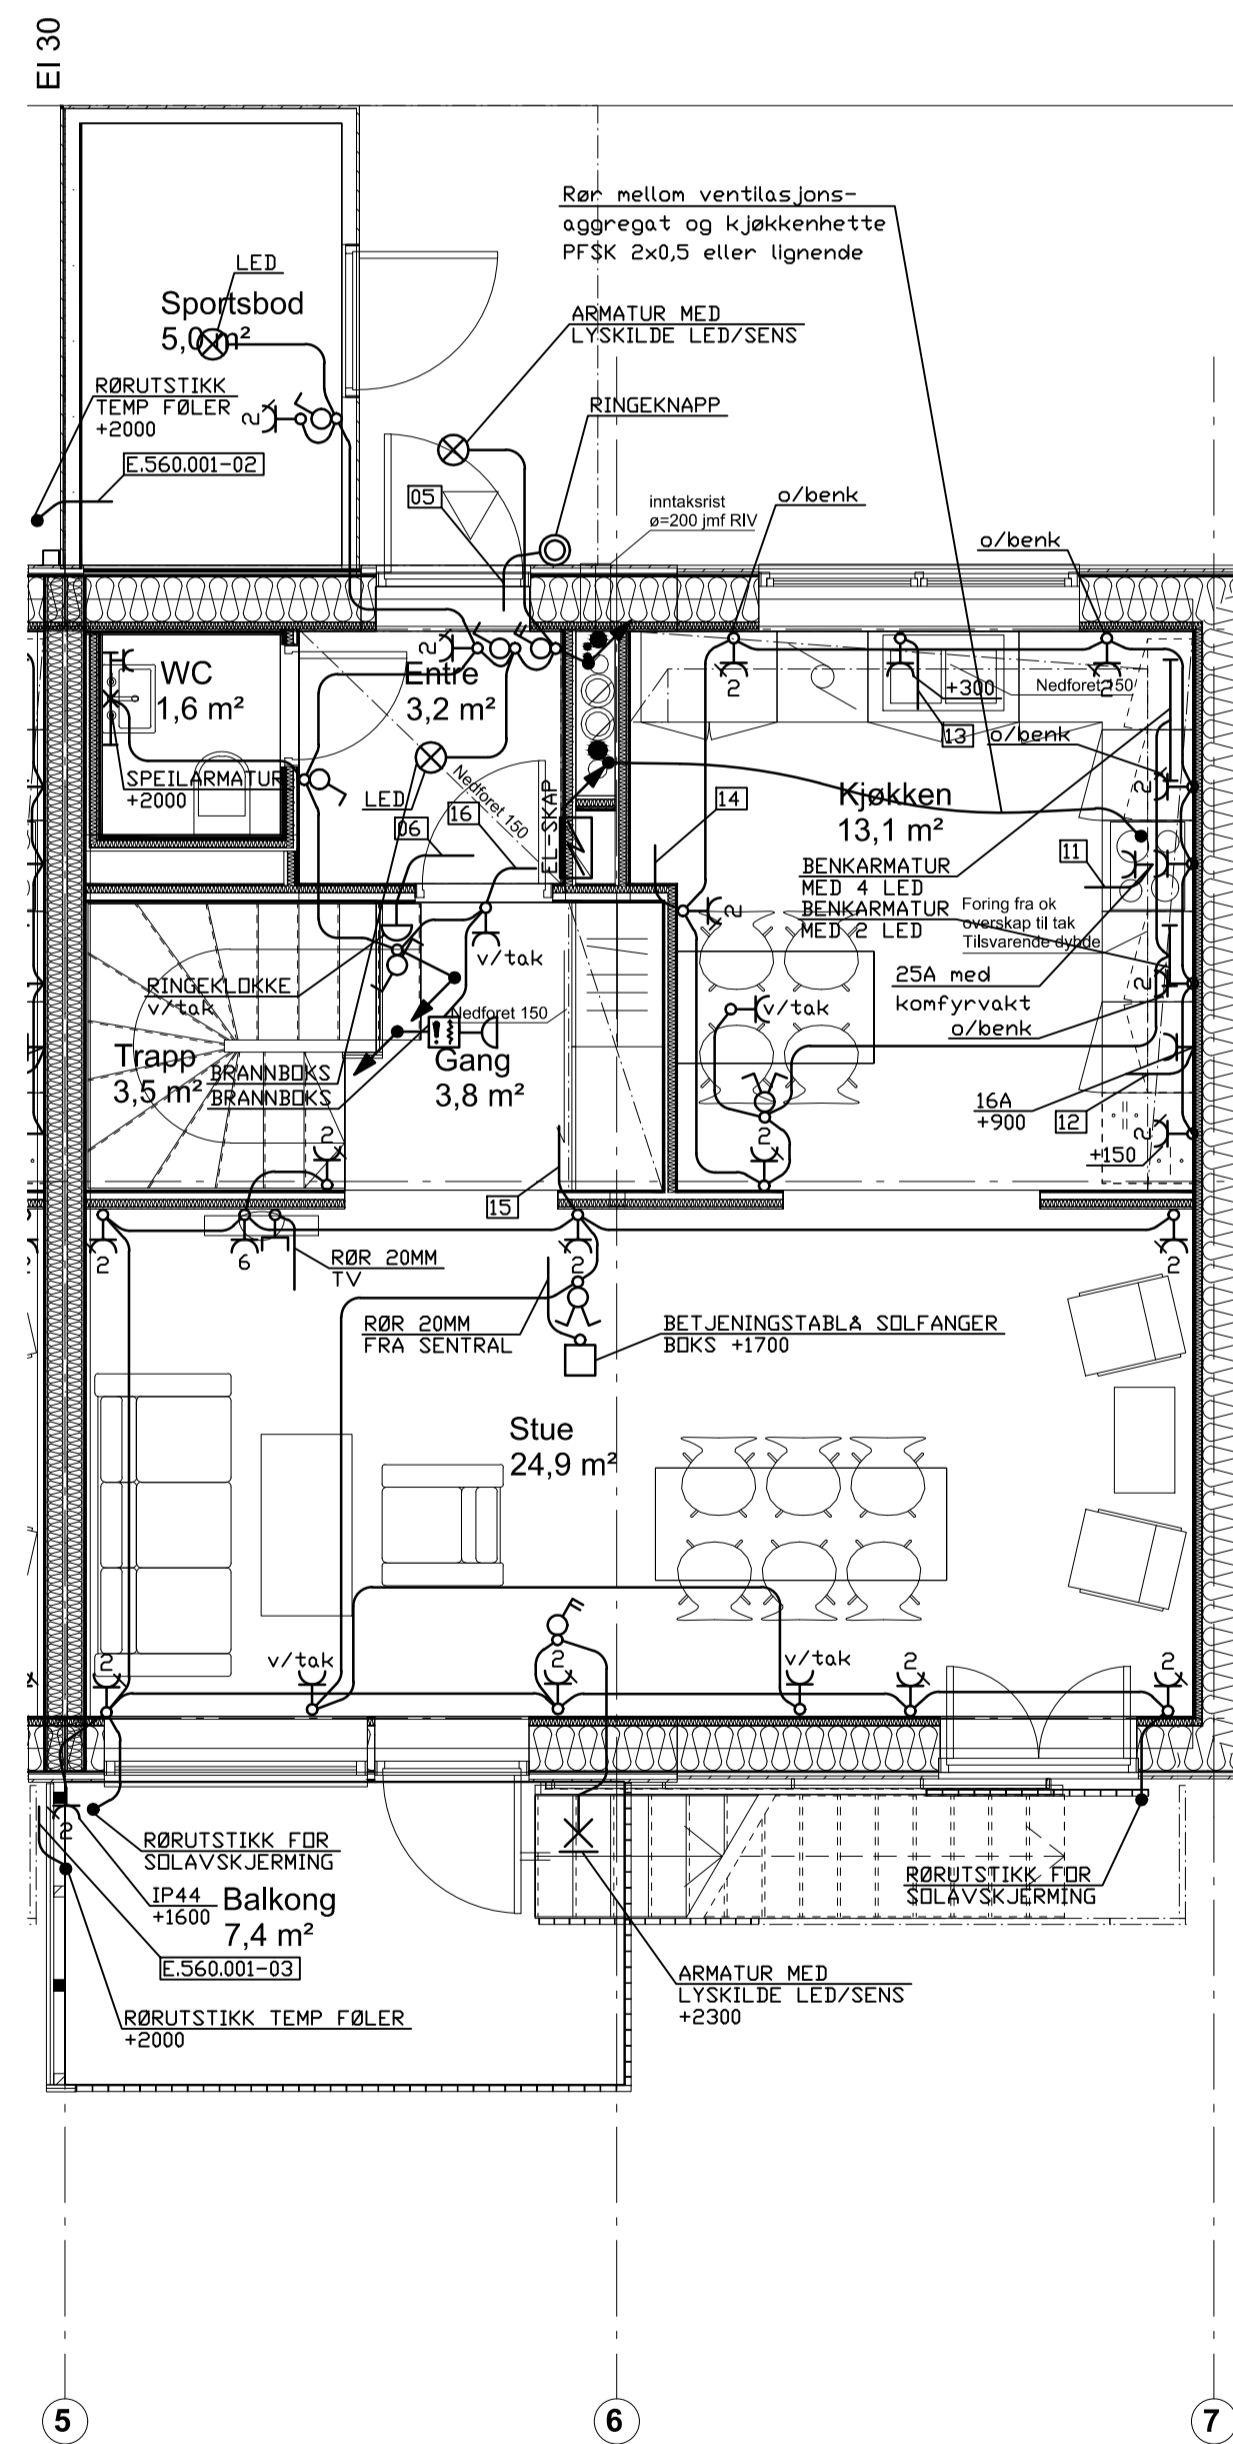


PLAN 1

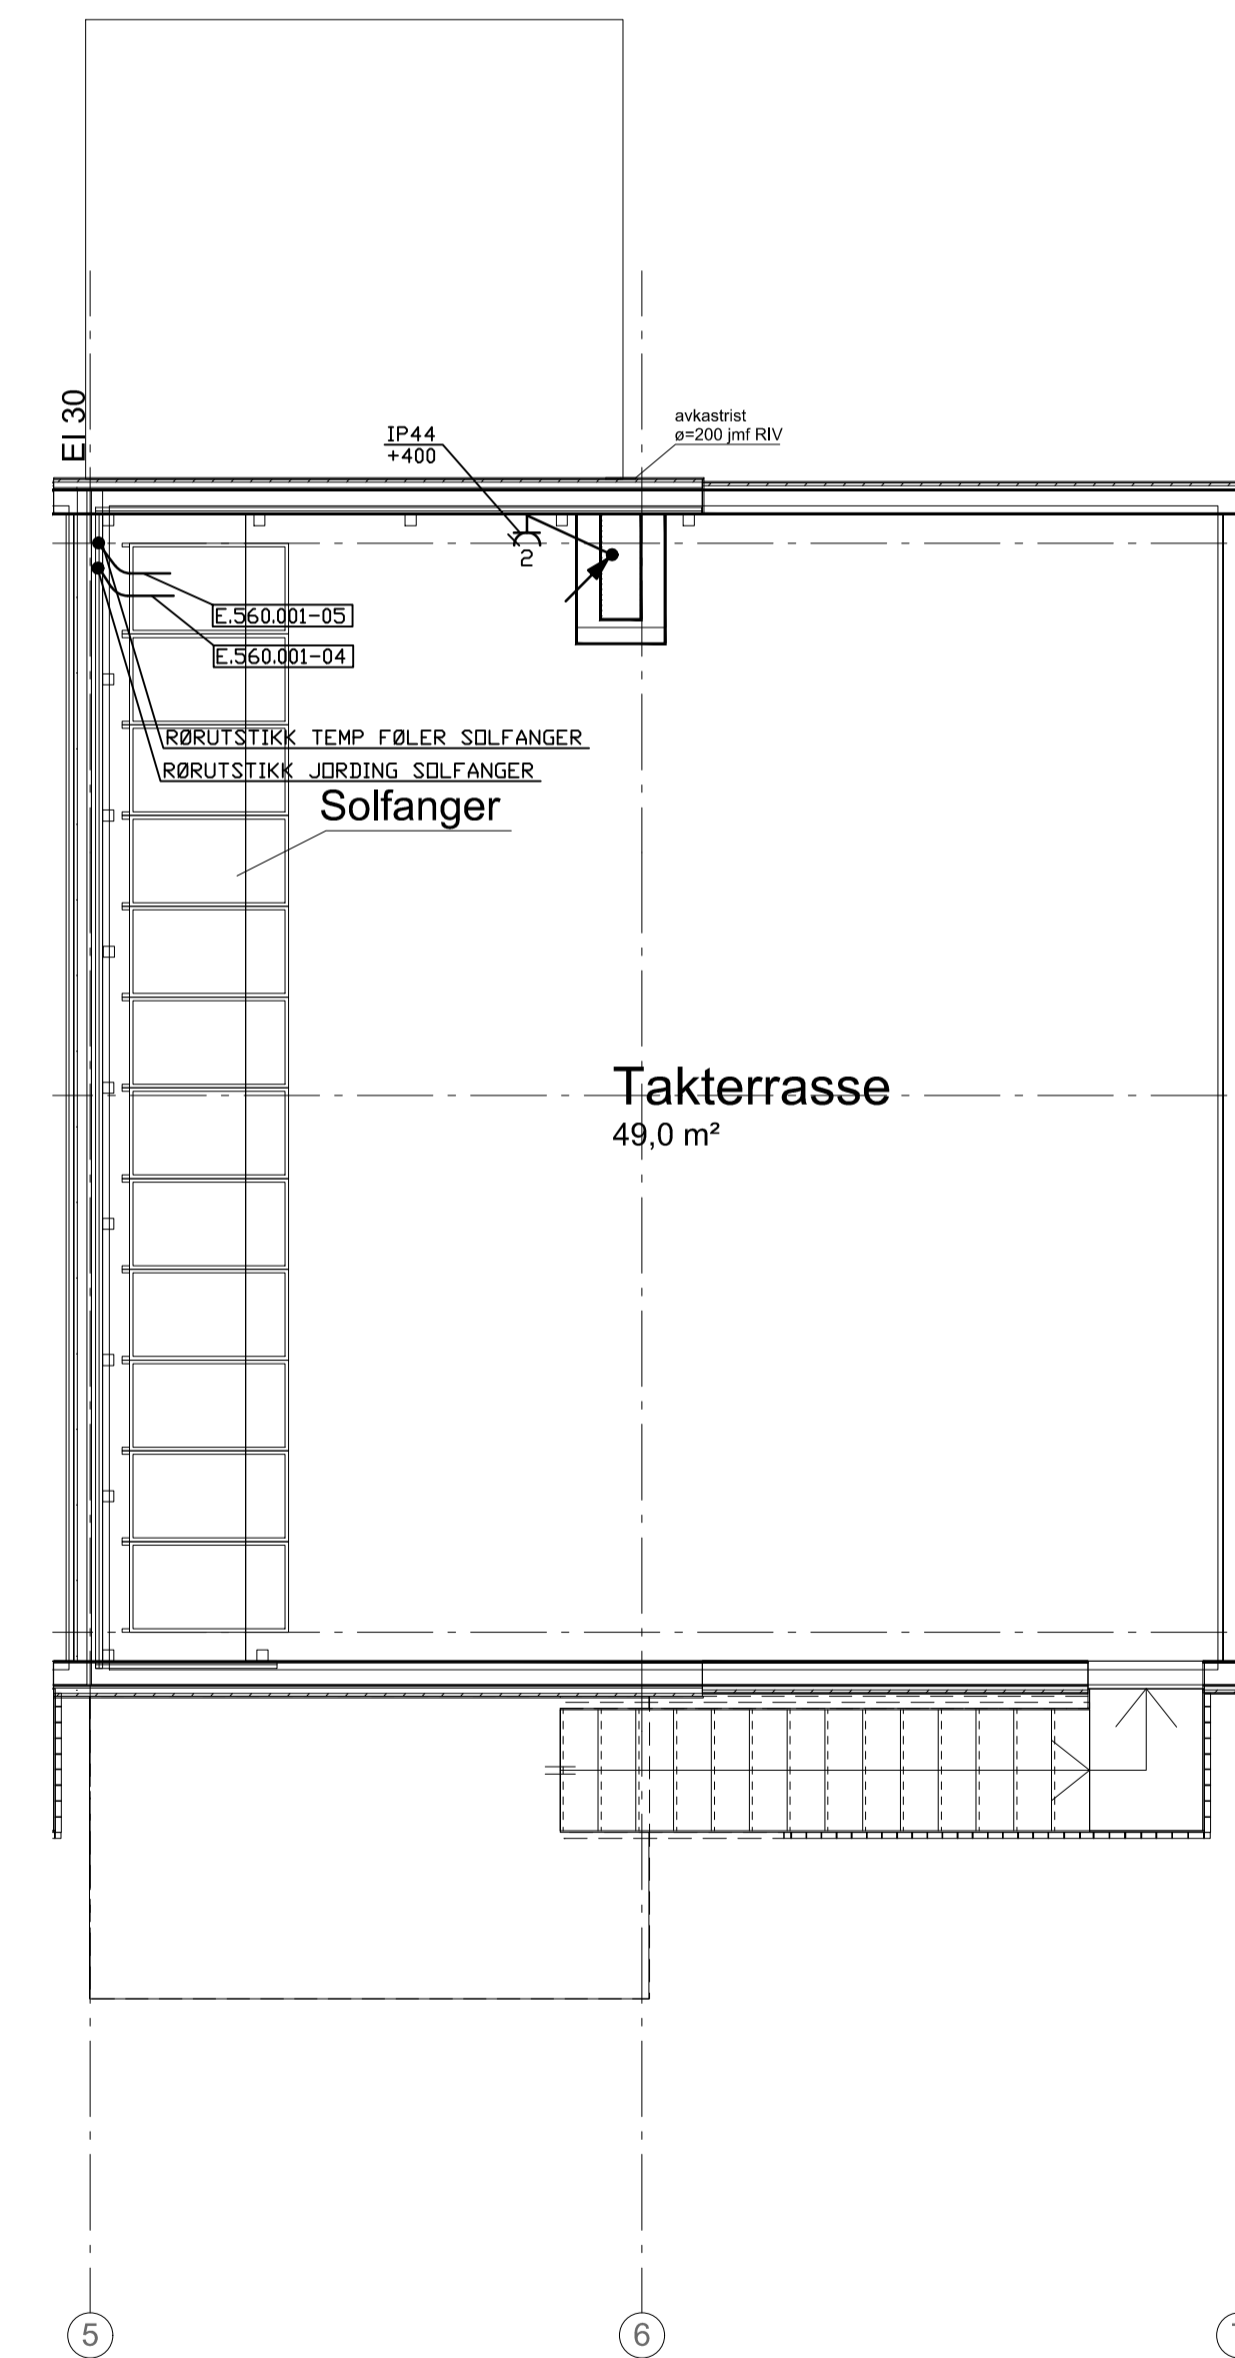

PLAN TAK

Index	Dato	Beskrivelse	Sign	Kontr.
03	22.09.14	SOM BYGGET	chla	esto
02	06.06.14	NYTT ARK UNDERLAG FOR KJØKKEN 14/2-14 - NYTT STANDARDKJØKKEN 26/2-14	chla	esto
01	29.01.14	TILPASNING KJØKKEN HTH, STYREKABEL KJØKKENHETTE, BRANNBOKS UTERRASSE	chla	esto
-	14.10.13	ARBEIDSTEGNING	chla	esto
-	17.06.13	FORELØPIG	chla	esto

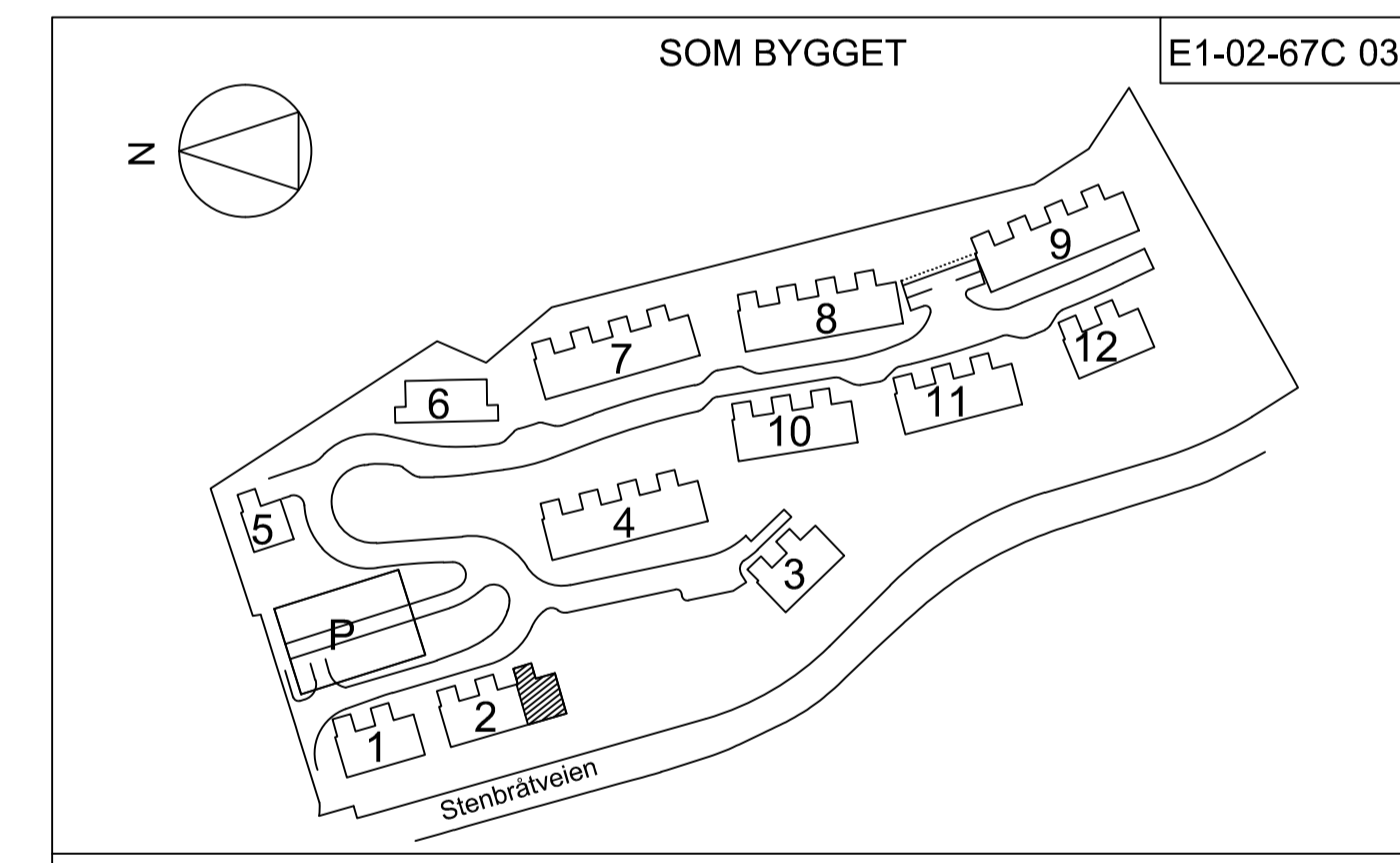

Prosjektgrupper:			
ARK	Spor Arkitekter AS Pilestredet 75 D, 0302 Oslo Tlf: 22 93 14 20 Epost: spor@spor.no	LARK	Holoconsult Holoaveien 7, 1341 Slependen Tlf: 971 51 000 kristian@holoconsult.no
RIB RIBR RIG	Boro-Bbygg AS Hegdehaugsveien 24, 0352 Oslo Tlf: 22 96 35 50 Mob: 913 37 022 E-post: pej@borobygg.no	VENT	Bryn Byggklima AS Tvetenveien 157, 0671 Oslo Mob: 975 01 420 ulf.magnussen@brynbnk.no
VA	Asplan Viak AS Engene 116, 3012 Drammen Tlf: 417 99 417, Mob: 414 72 009 roff.lunde@asplanviak.no		
EL	Ski Elektriske Installasjon AS Pb 194, Sanderveien 2, 1401 Ski Tlf: 64 86 05 50 E-post:	RIE	Sweco Norge AS, avd. Ski Jernbaneveien 5-7, 1400 SKI Tlf: 64 91 45 50, Mob: 416 99 204 christoffer.larsen@sweco.no
RØR	Østfold Rør AS Pb 272, Trøskeneveien 36, 1702 Sarpsborg Tlf: 69 10 45 50 Mob: 915 32 111 geir@ostfoldror.no		

Tiltakshaver:	Totalentreprenør:
OBOS Nye Hjem AS P.B. 6666, St. Olavs Plass, 0129 Oslo Tlf. 02333	Wegger & Kvalsvik Entr. AS Gunnar Scjeldrupsvei 9, 0485 Oslo Tlf. 33 01 66 00 Mob. 911 25 780

OBOS Nye Hjem, Stenbråtveien Borettslag Stenbråtveien, 1238 Oslo		Fil nr.: E1-02-avg Dato: 08.04.13 Sak: Mortensrud BG Sign./kontr.: chla A1: 1:50 Tegn. nr.: Rev.: E1-02-67C 03
Elkraft og Svakstrøm - Rekke 2 - Leilighet 67C - Type A Ski Elektriske Installasjon AS Sandervn. 2, Postboks 194, 1401 Ski Tlf: 64 86 05 50 Faks: 64 87 71 01		