




REKKE 9 - LEILIGHET 79B / 125 - TYPE B

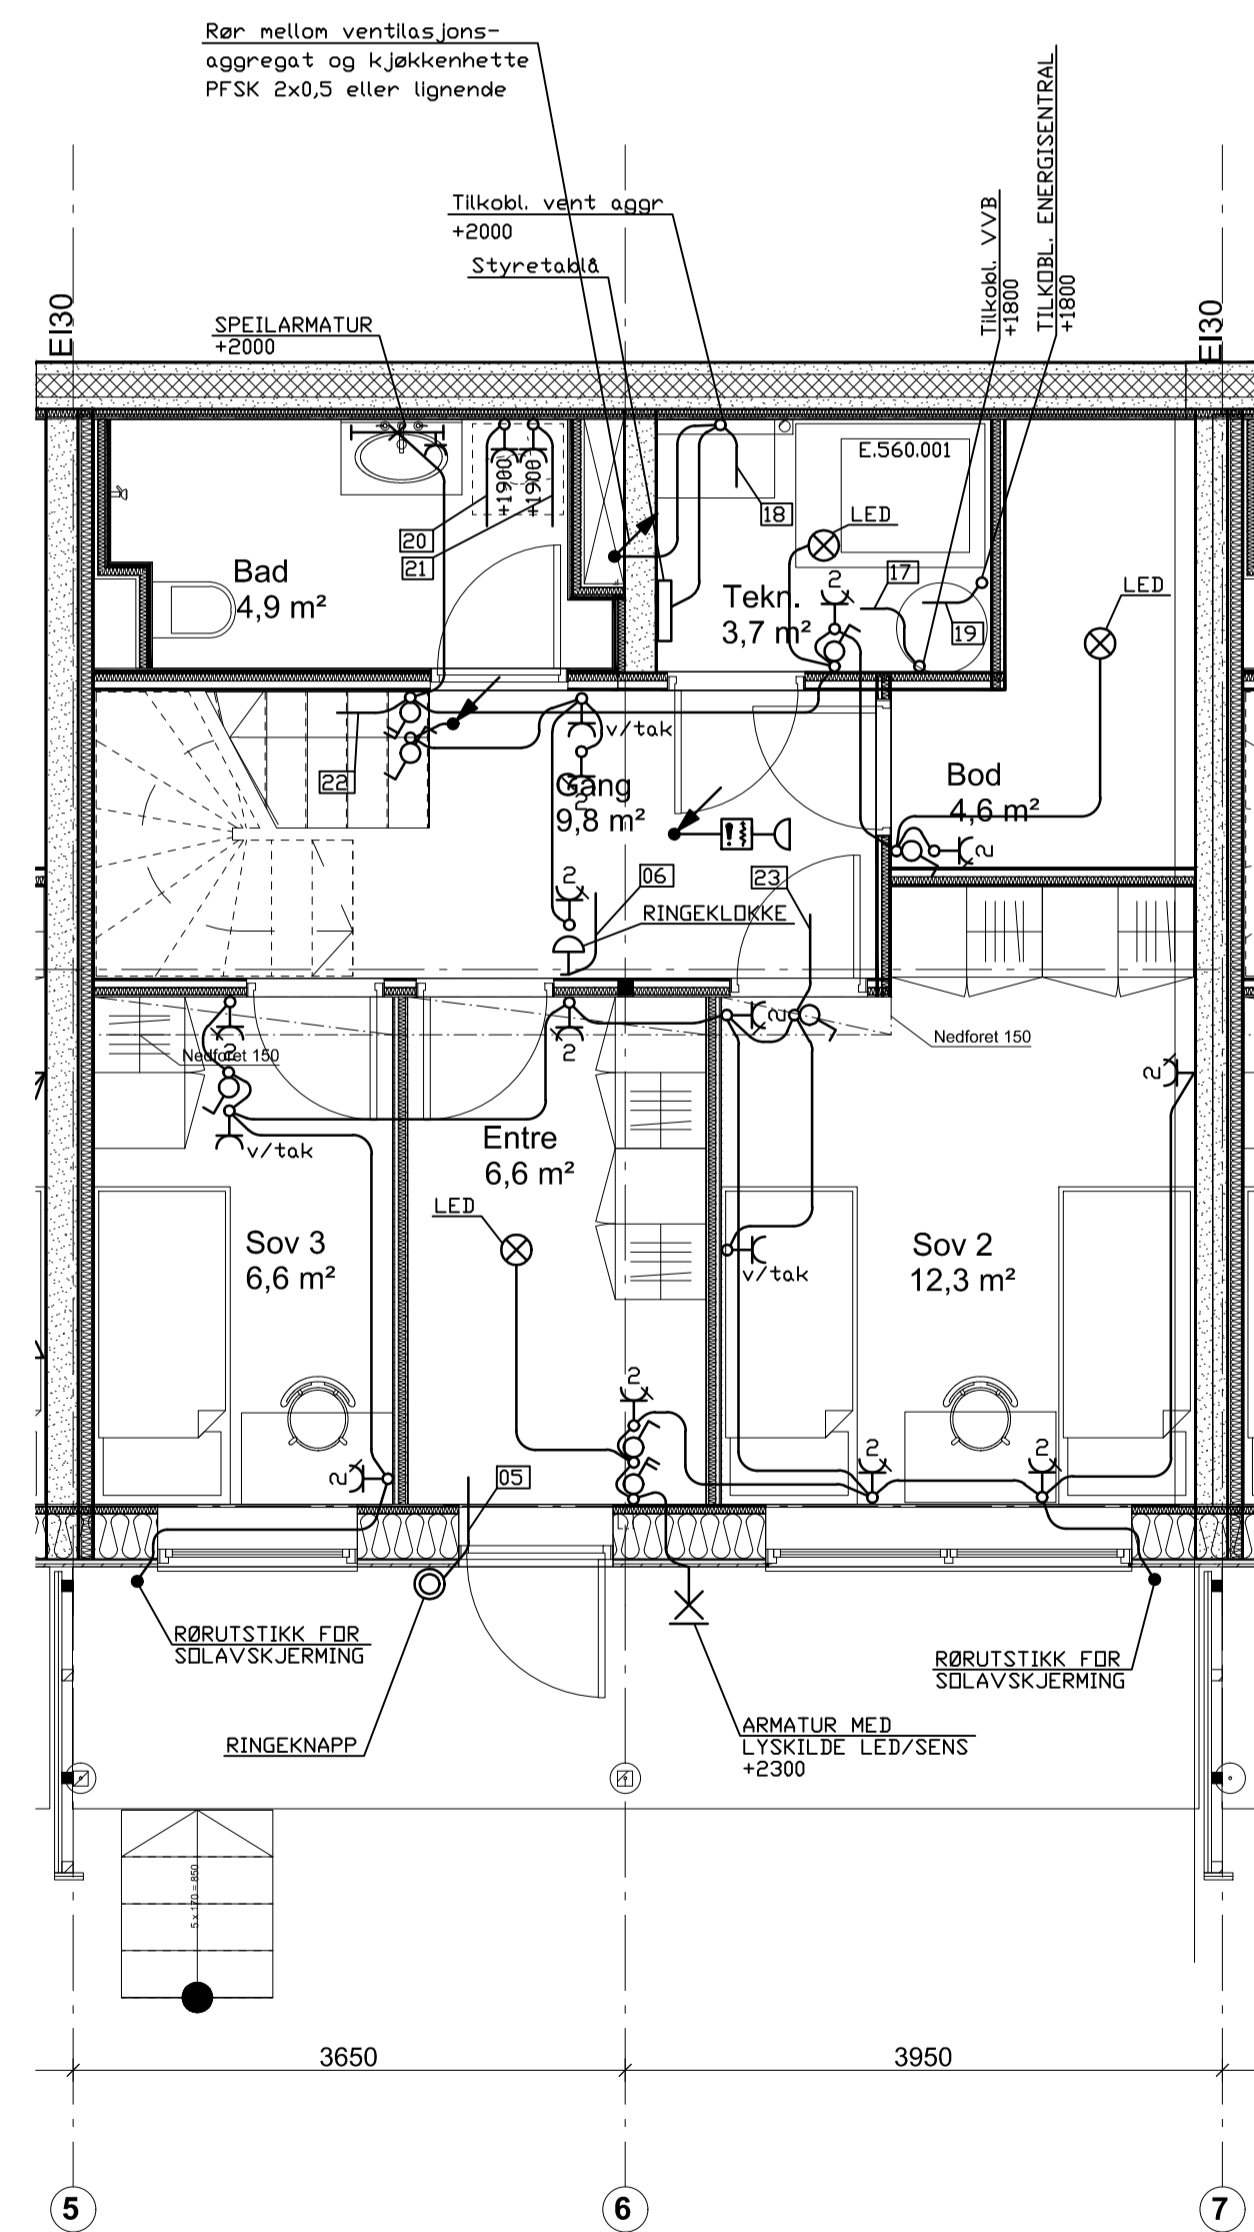

PLAN 0

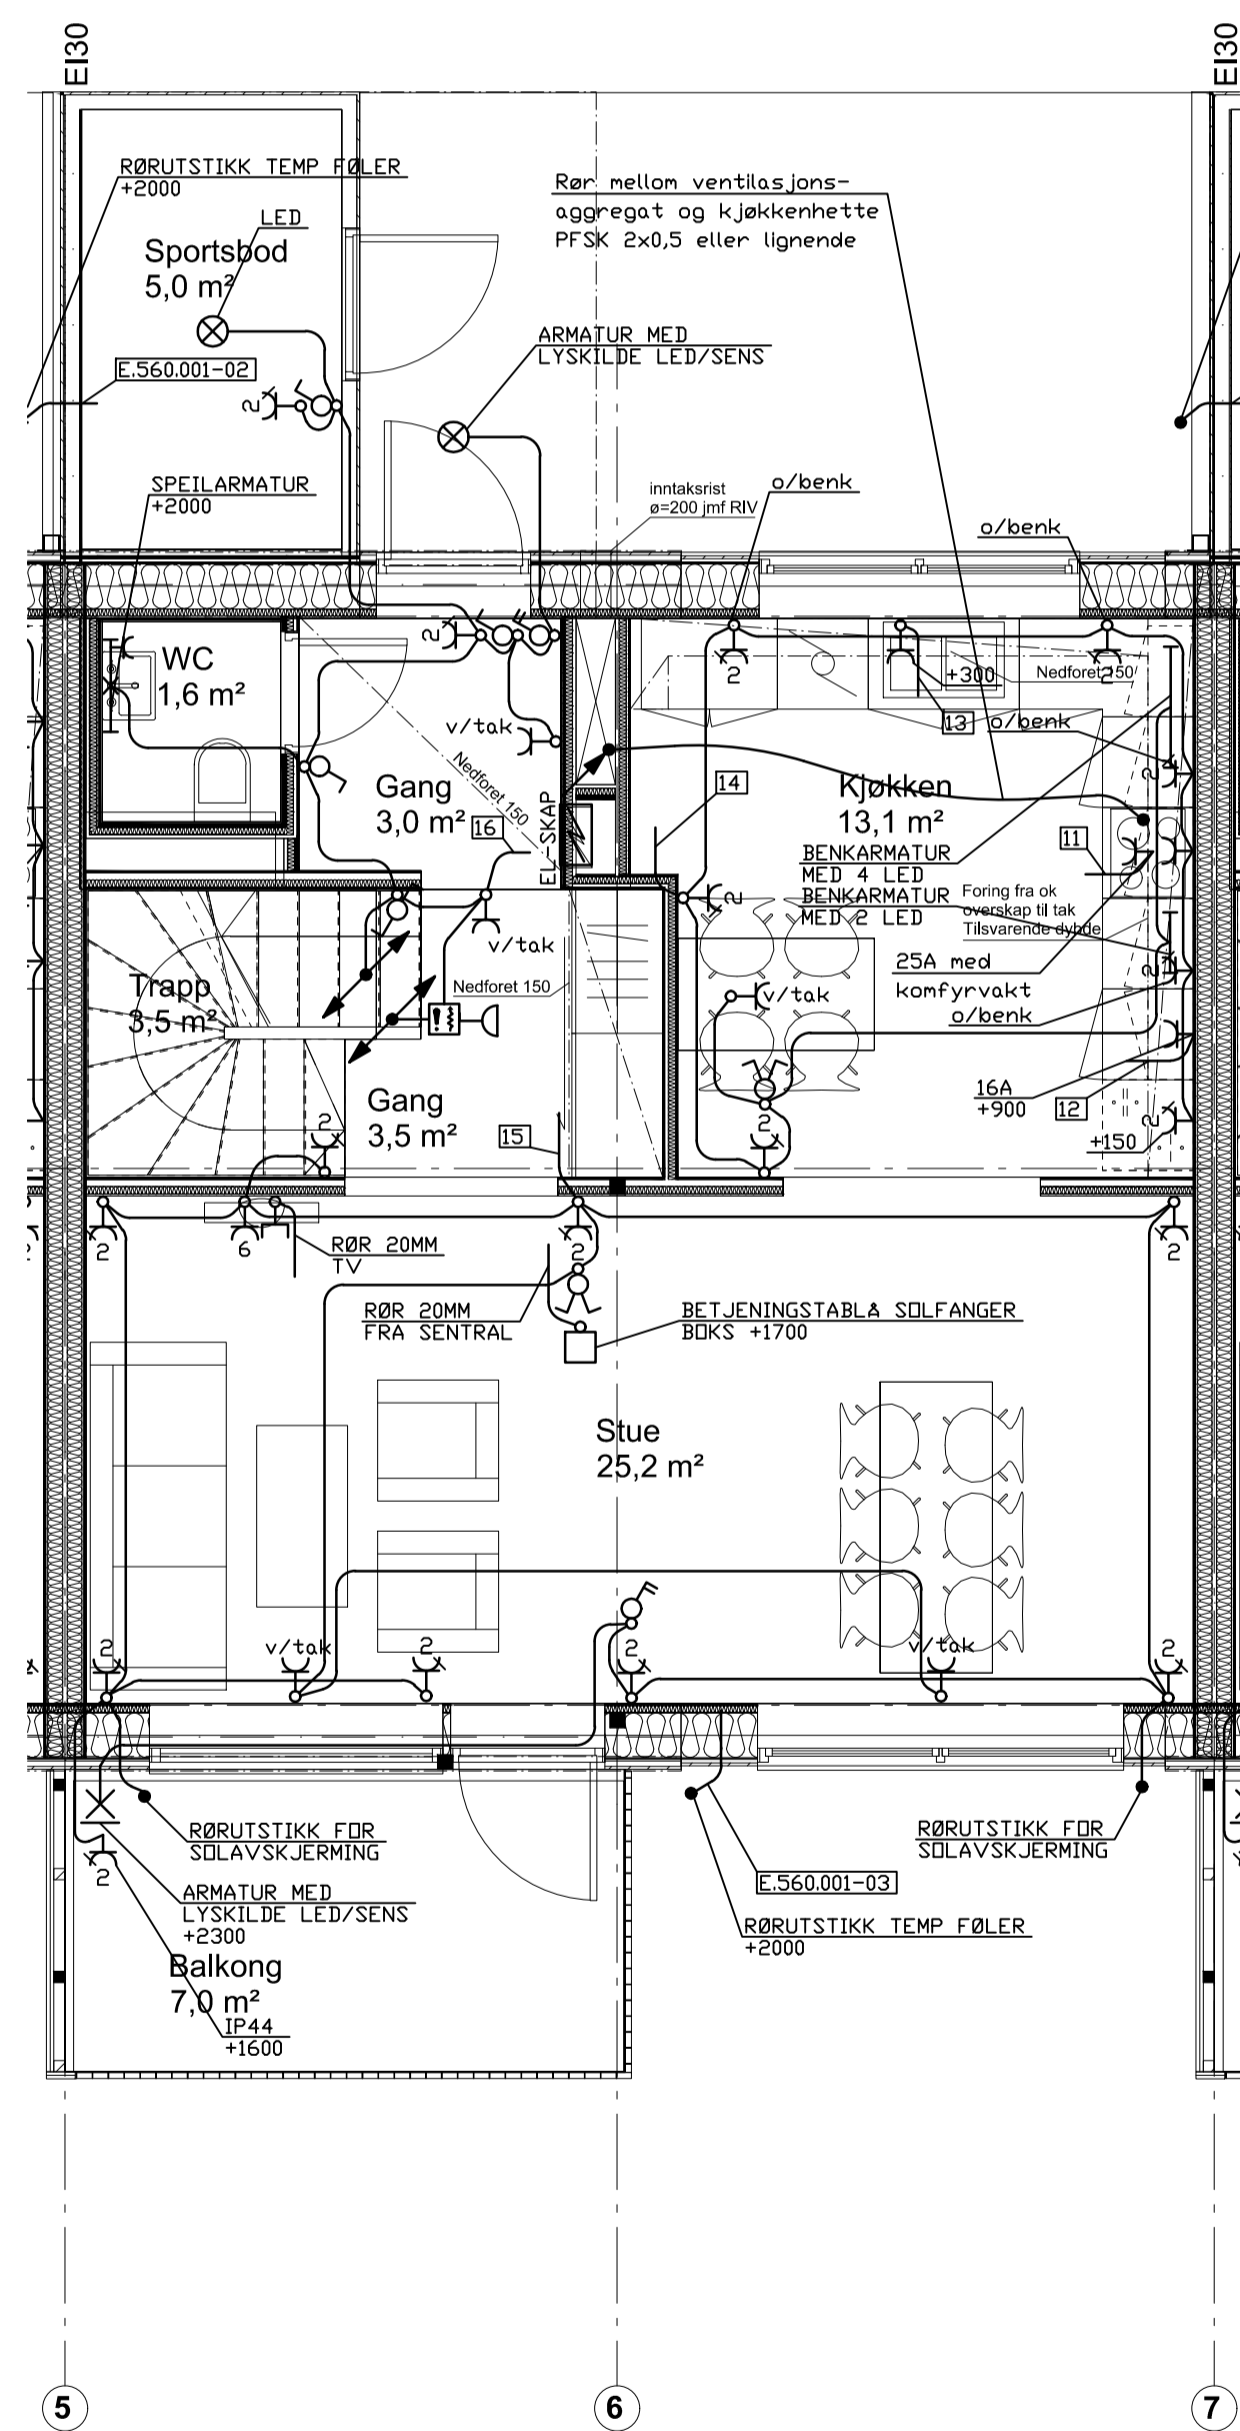


PLAN 1

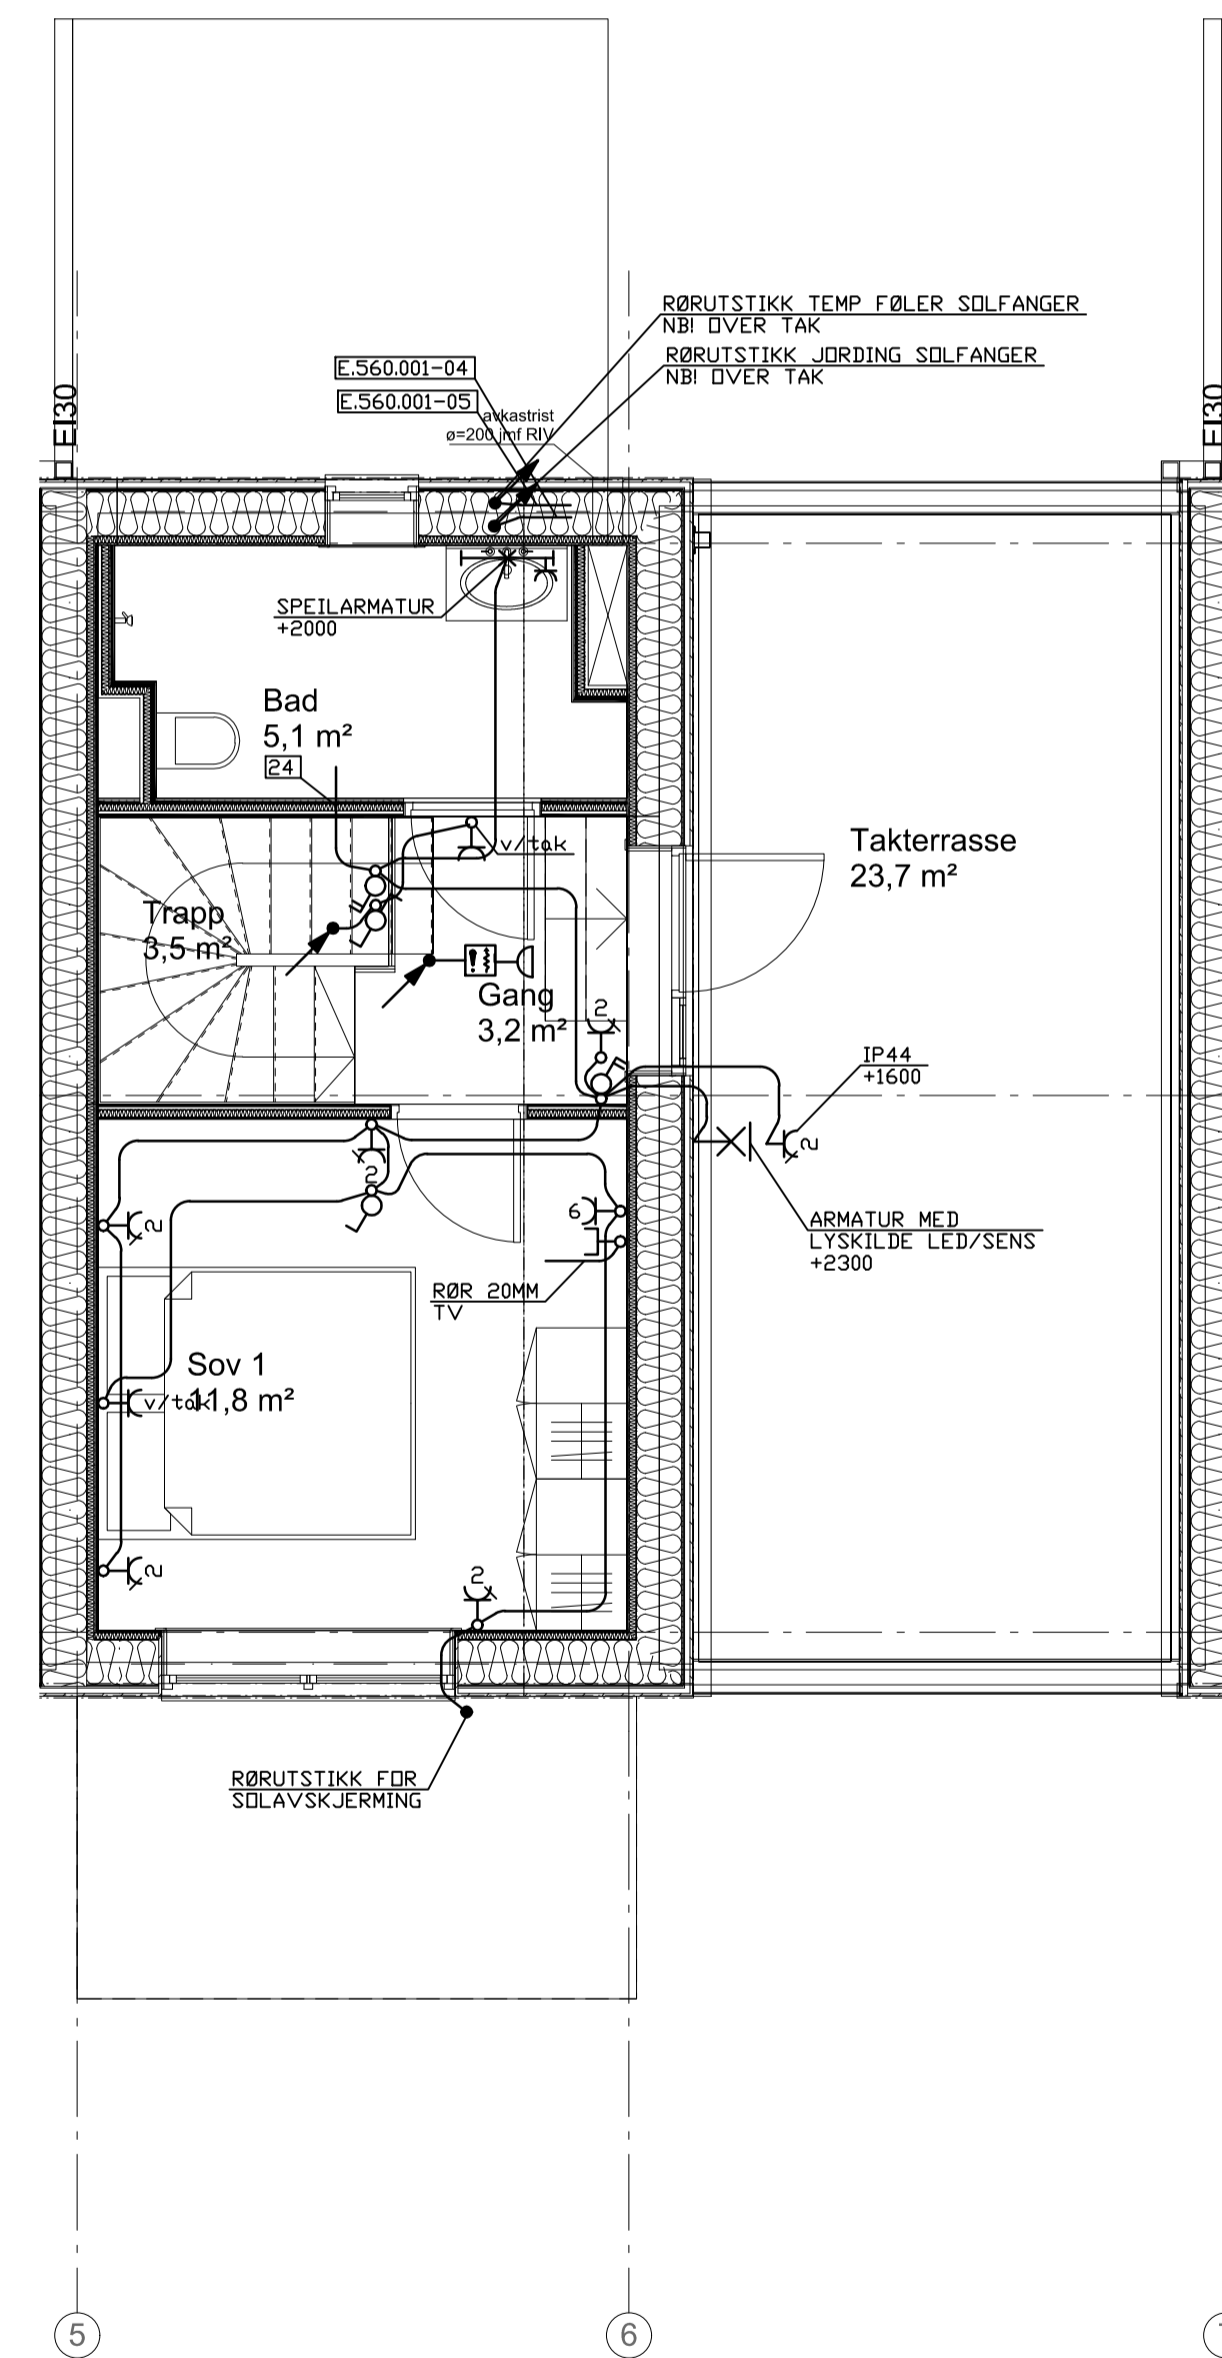

PLAN 2

Index	Dato	Beskrivelse	Sign.	Kontr.
04	22.09.14	SOM BYGGET	chla	esto
03	-	NYTT ARK UNDERLAG FOR KJØKKEN 14/2-14 - NYTT STANDARD KJØKKEN 26/2-14	chla	esto
02	10.01.14	STYREKABEL KJØKKENHETTE	chla	esto
01	19.12.13	NY KJØKKENLØSNING HTH	chla	esto
-	14.10.13	ARBEIDSTEGNING	chla	esto
-	30.08.13	FORELØPIG	chla	esto

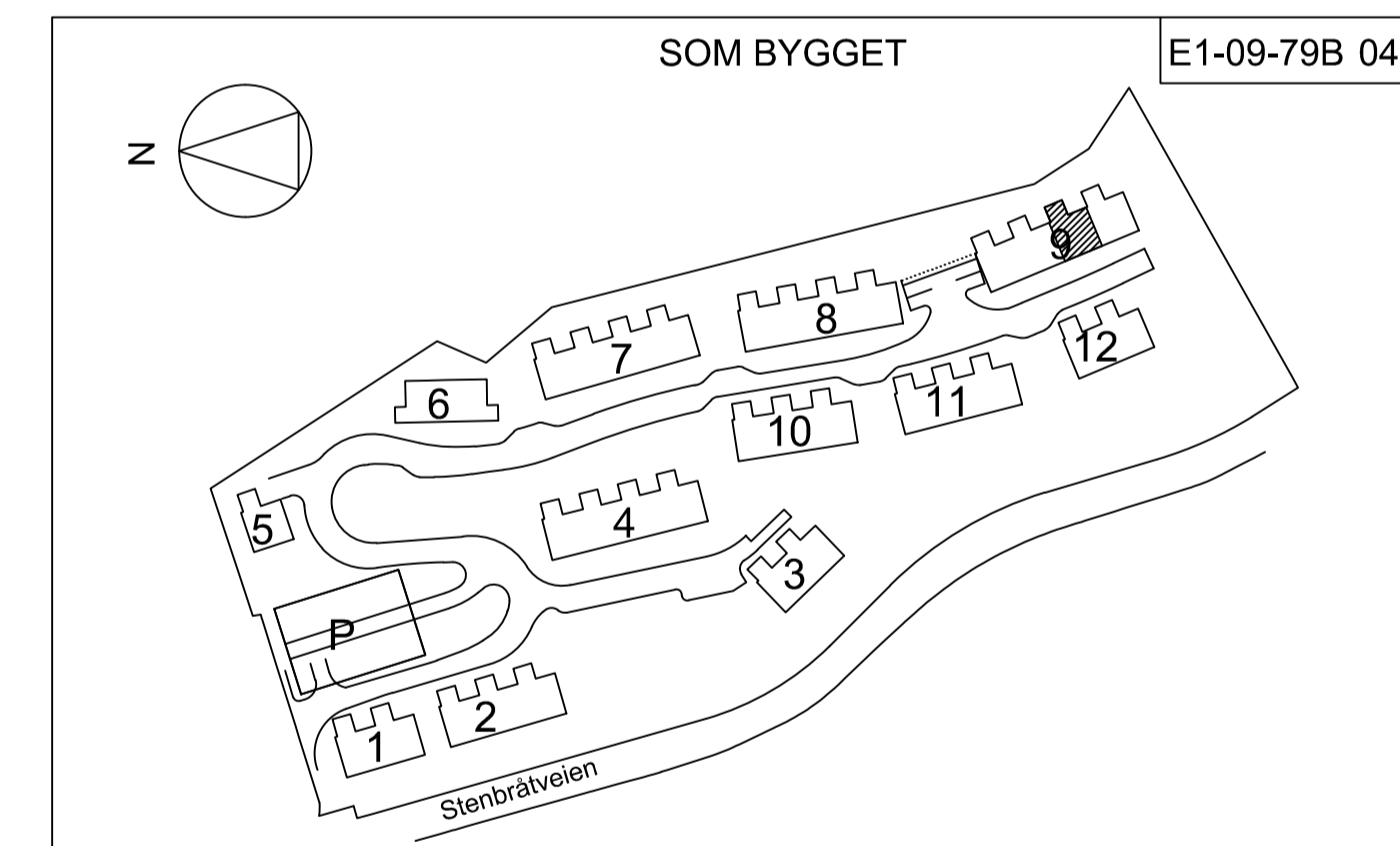

Prosjektgrupper:			
ARK	Spør Arkitekter AS Pilestredet 75 D, 0302 Oslo Tlf: 22 93 14 20 Epost: spor@spor.no	LARK	Holoconsult Holovveien 7, 1341 Slependen Tlf: 971 51 000 kristian@holoconsult.no
RIB RIBR RIG	Boro-Bygg AS Hegdehaugsveien 24, 0352 Oslo Tlf: 22 96 35 50 Mob: 913 37 022 E-post: pej@borobygg.no	VENT	Bryn Byggklima AS Tvetenveien 157, 0671 Oslo Mob: 975 01 420 ulf.magnussen@brynbnk.no
VA	Asplan Viak AS Engene 116, 3012 Drammen Tlf: 417 99 417, Mob: 414 72 009 roff.lunde@asplanviak.no		
EL	Ski Elektriske Installasjon AS Pb 194, Sanderveien 2, 1401 Ski Tlf: 64 86 05 50 E-post:	RIE	Sweco Norge AS, avd. Ski Jernbaneveien 5-7, 1400 SKI Tlf: 64 91 45 50, Mob: 416 99 204 christoffer.larsen@sweco.no
RØR	Østfold Rør AS Pb 272, Trøskeneveien 36, 1702 Sarpsborg Tlf: 69 10 45 50 Mob: 915 32 111 geir@ostfoldror.no		

Tiltakshaver:	Totalentreprenør:
OBOS Nye Hjem AS P.B. 6666, St. Olavs Plass, 0129 Oslo Tlf: 02333	Wegger & Kvalsvik Entr. AS Gunnar Scjeldrupsvei 9, 0485 Oslo Tlf: 33 01 66 00 Mob: 911 25 780

OBOS Nye Hjem, Stenbråtveien Borettslag Stenbråtveien, 1238 Oslo	El nr.: E1-09-avg Dato: 08.04.13 Sak: Mortensrud BG Sign./kontr.: chla A1: 1:50
Elkraft og Svakstrøm - Rekke 9 - Leilighet 79B - Type B	Tegn. nr.: Rev.: E1-09-79B 04
Ski Elektriske Installasjon AS Sandervn. 2, Postboks 194, 1401 Ski Tlf: 64 86 05 50 Faks: 64 87 71 01	SWECO