


	08.10.2014	CB	UM-GS	SOM BYGGET TEGNING VENT OG RØR
A	07.08.2013	CB	GS	PÅFØRT COTER
INDEX	DATO	SIGN.	KONTR.	TEKST

Tegningsnummer Index
C-1-00

Tegningsstatus **SOM BYGGET VENT OG RØR**

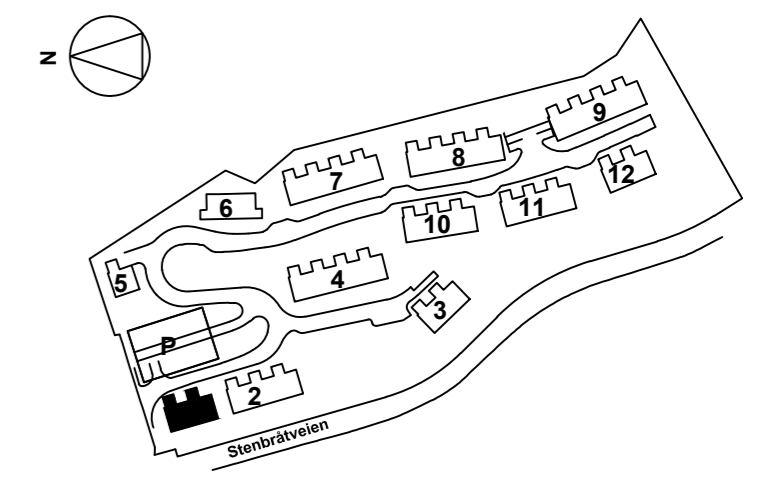

Tegning
STENBRÅTLIA
HUS C REKKE 1
PLAN BUNNLEDNING

Tegningsstatus **SOM BYGGET VENT OG RØR**

Dato	26.07.2013	Målestokk	1:50	TEGN.	SIGN./KONTR.
				CB	GS/UM

Tegningsnummer Index
C-1-00