
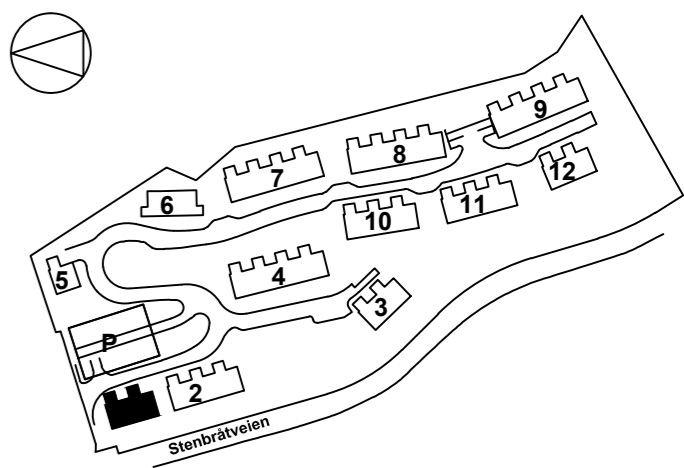


	08.10.2014	CB	UM-GS	SOM BYGGET TEGNING VENT OG RØR
A	09.09.2013	CB	UM	INNTEGN. AVTREKK KJØKKEN
INDEX	DATO	SIGN.	KONTR.	TEKST

Tegningsnummer Index

C-1-01

Tegningsstatus SOM BYGGET VENT OG RØR

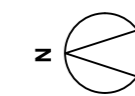

Tegning  
**STENBRÅTLIA**  
 HUS C REKKE 1  
 PLAN 1. ETASJE

Tegningsstatus SOM BYGGET VENT OG RØR

Dato Målestokk  
 26.07.2013 1:50 TEGN. SIGN./KONTR.  
CB GS/UM

Tegningsnummer Index

C-1-01