





INDEX	08.10.2014	CB	UM-GS	SOM BYGGET TEGNING VENT OG RØR
	DATO	SIGN.	KONTR.	TEKST

Tegningsnummer Index

C-1-02

Tegningsstatus SOM BYGGET VENT OG RØR

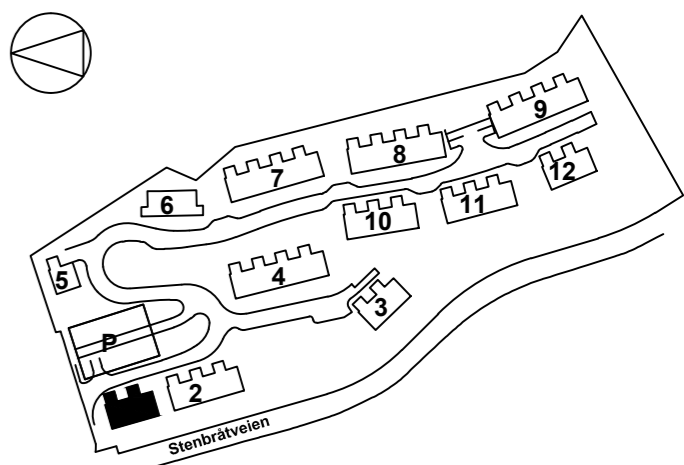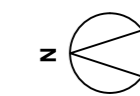

Tegning
 STENBRÅTLIA
 HUS C REKKE 1
 PLAN 2. ETASJE

Tegningsstatus SOM BYGGET VENT OG RØR

Dato	26.07.2013	Målestokk	1:50	TEGN.	SIGN./KONTR.
				CB	GS/UM

Tegningsnummer Index

C-1-02