


#101
Takterrasse. C+

#102
Takterrasse. C+

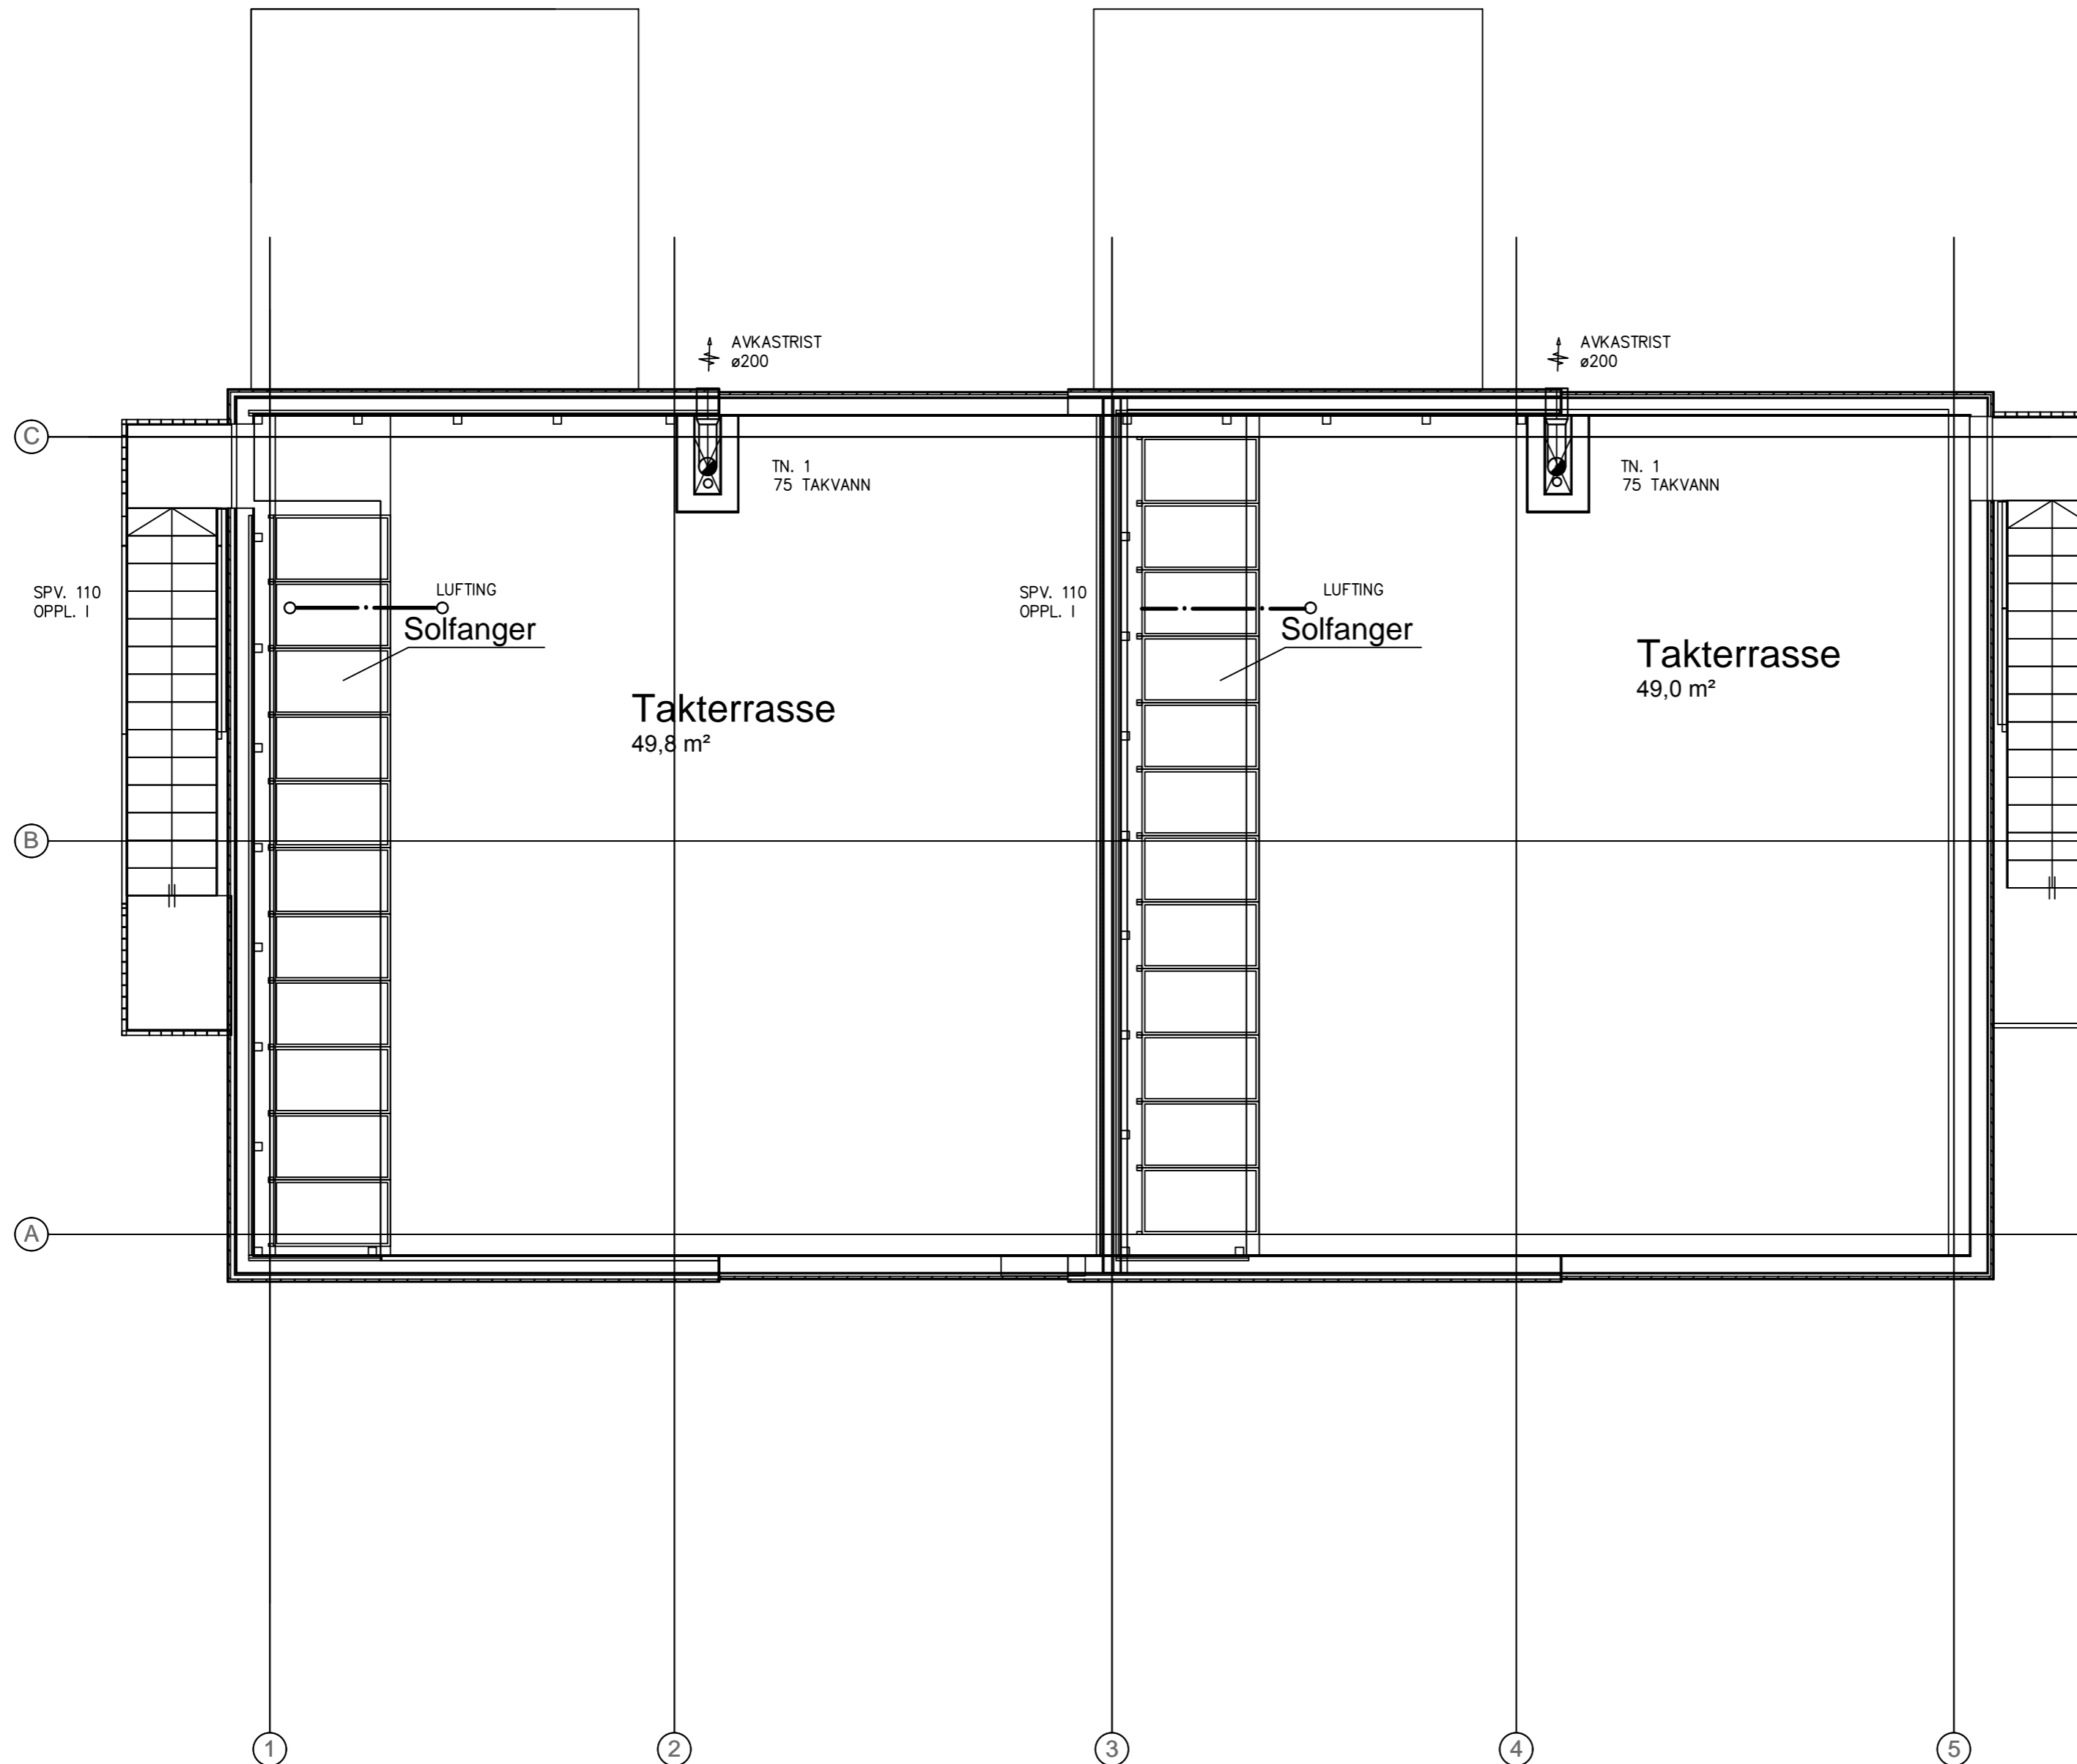


INDEX	08.10.2014	CB	UM-GS	SOM BYGGET	TEGNING	VENT OG RØR
DATO	SIGN.	KONTR.	TEKST			

Tegningsnummer Index

C-1-03

Tegningsstatus SOM BYGGET VENT OG RØR

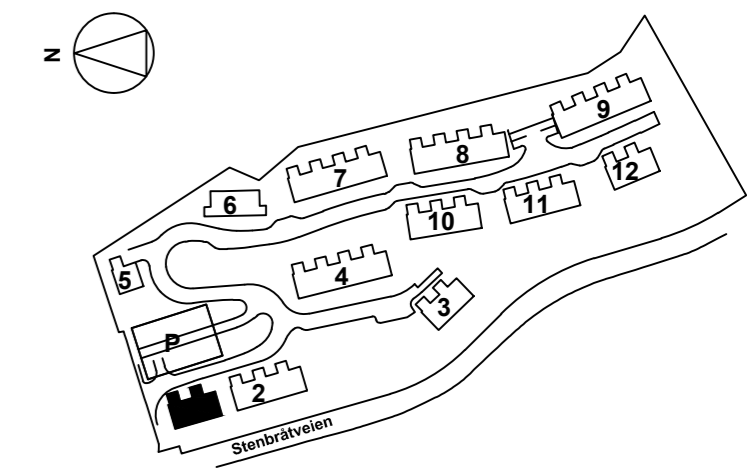

Tegning
STENBRÅTLIA
HUS C REKKE 1
PLAN TAK

Tegningsstatus SOM BYGGET VENT OG RØR

Dato	Målestokk	TEGN.	SIGN./KONTR.
26.07.2013	1:50	CB	GS/UM

Tegningsnummer Index

C-1-03