


08.10.2014	CB	UM-GS	SOM BYGGET VENT OG RØR
07.08.2013	CB	GS	PÅFØRT COTER
INDEX	DATO	SIGN.	KONTR. TEKST

Tegningsnummer Index

A-2-00

Tegningsstatus SOM BYGGET VENT OG RØR

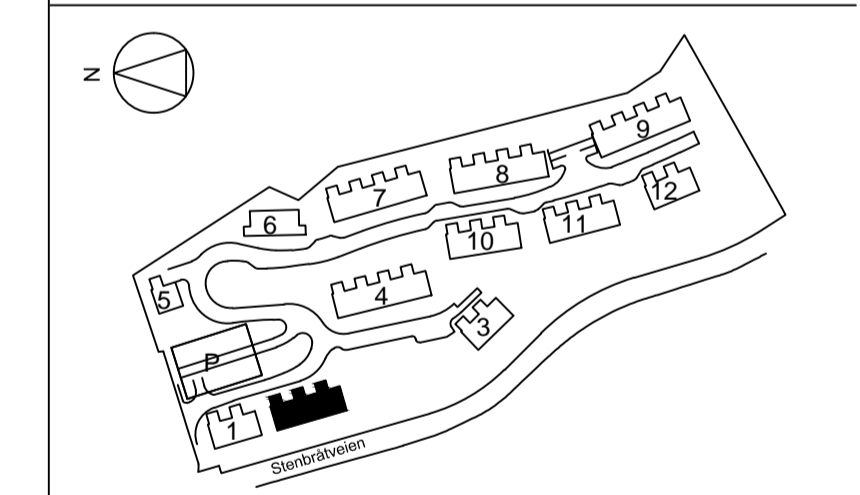

Tegning
 STENBRÅTLIA
 HUS A REKKE 2
 PLAN BUNNLEDNING

Tegningsstatus SOM BYGGET VENT OG RØR

Dato	Målestokk	TEGN.	SIGN./KONTR.
26.07.2013	1:50	CB	GS/UM

Tegningsnummer Index

A-2-00