


08.10.2014	CB	UM-GS	SOM BYGGET VENT OG RØR
A	09.09.2013	CB	UM
INDEX	DATE	SIGN.	KONTR. TEKST

Tegningsnummer Index

A-2-01

Tegningsstatus SOM BYGGET VENT OG RØR

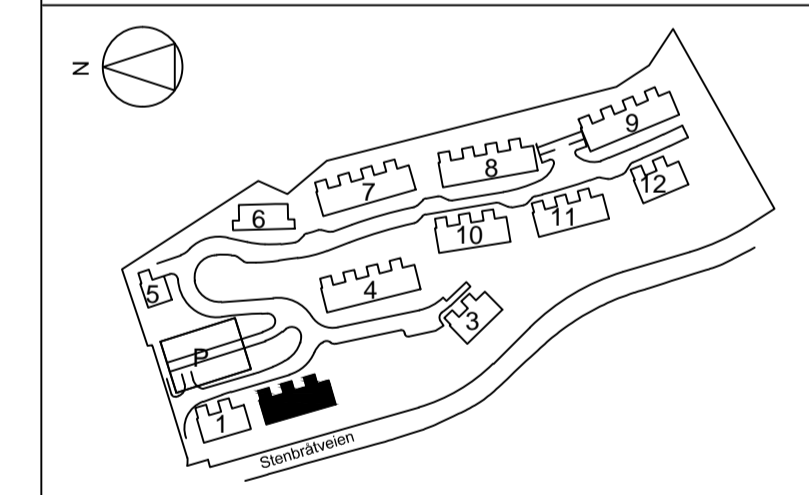

Tegning
 STENBRÅTLIA
 HUS A REKKE 2
 PLAN 1. ETASJE

Tegningsstatus SOM BYGGET VENT OG RØR

Dato 26.07.2013 Målestokk 1:50 CB SIGN./KONTR. GS/UM

Tegningsnummer Index

A-2-01