

#103


2.et. C+125,688 (o.k. 40cm isolasjon)

#104

2.et. C+126,188 (o.k. 40cm isolasjon)

#105


2.et. C+126,688 (o.k. 40cm isolasjon)

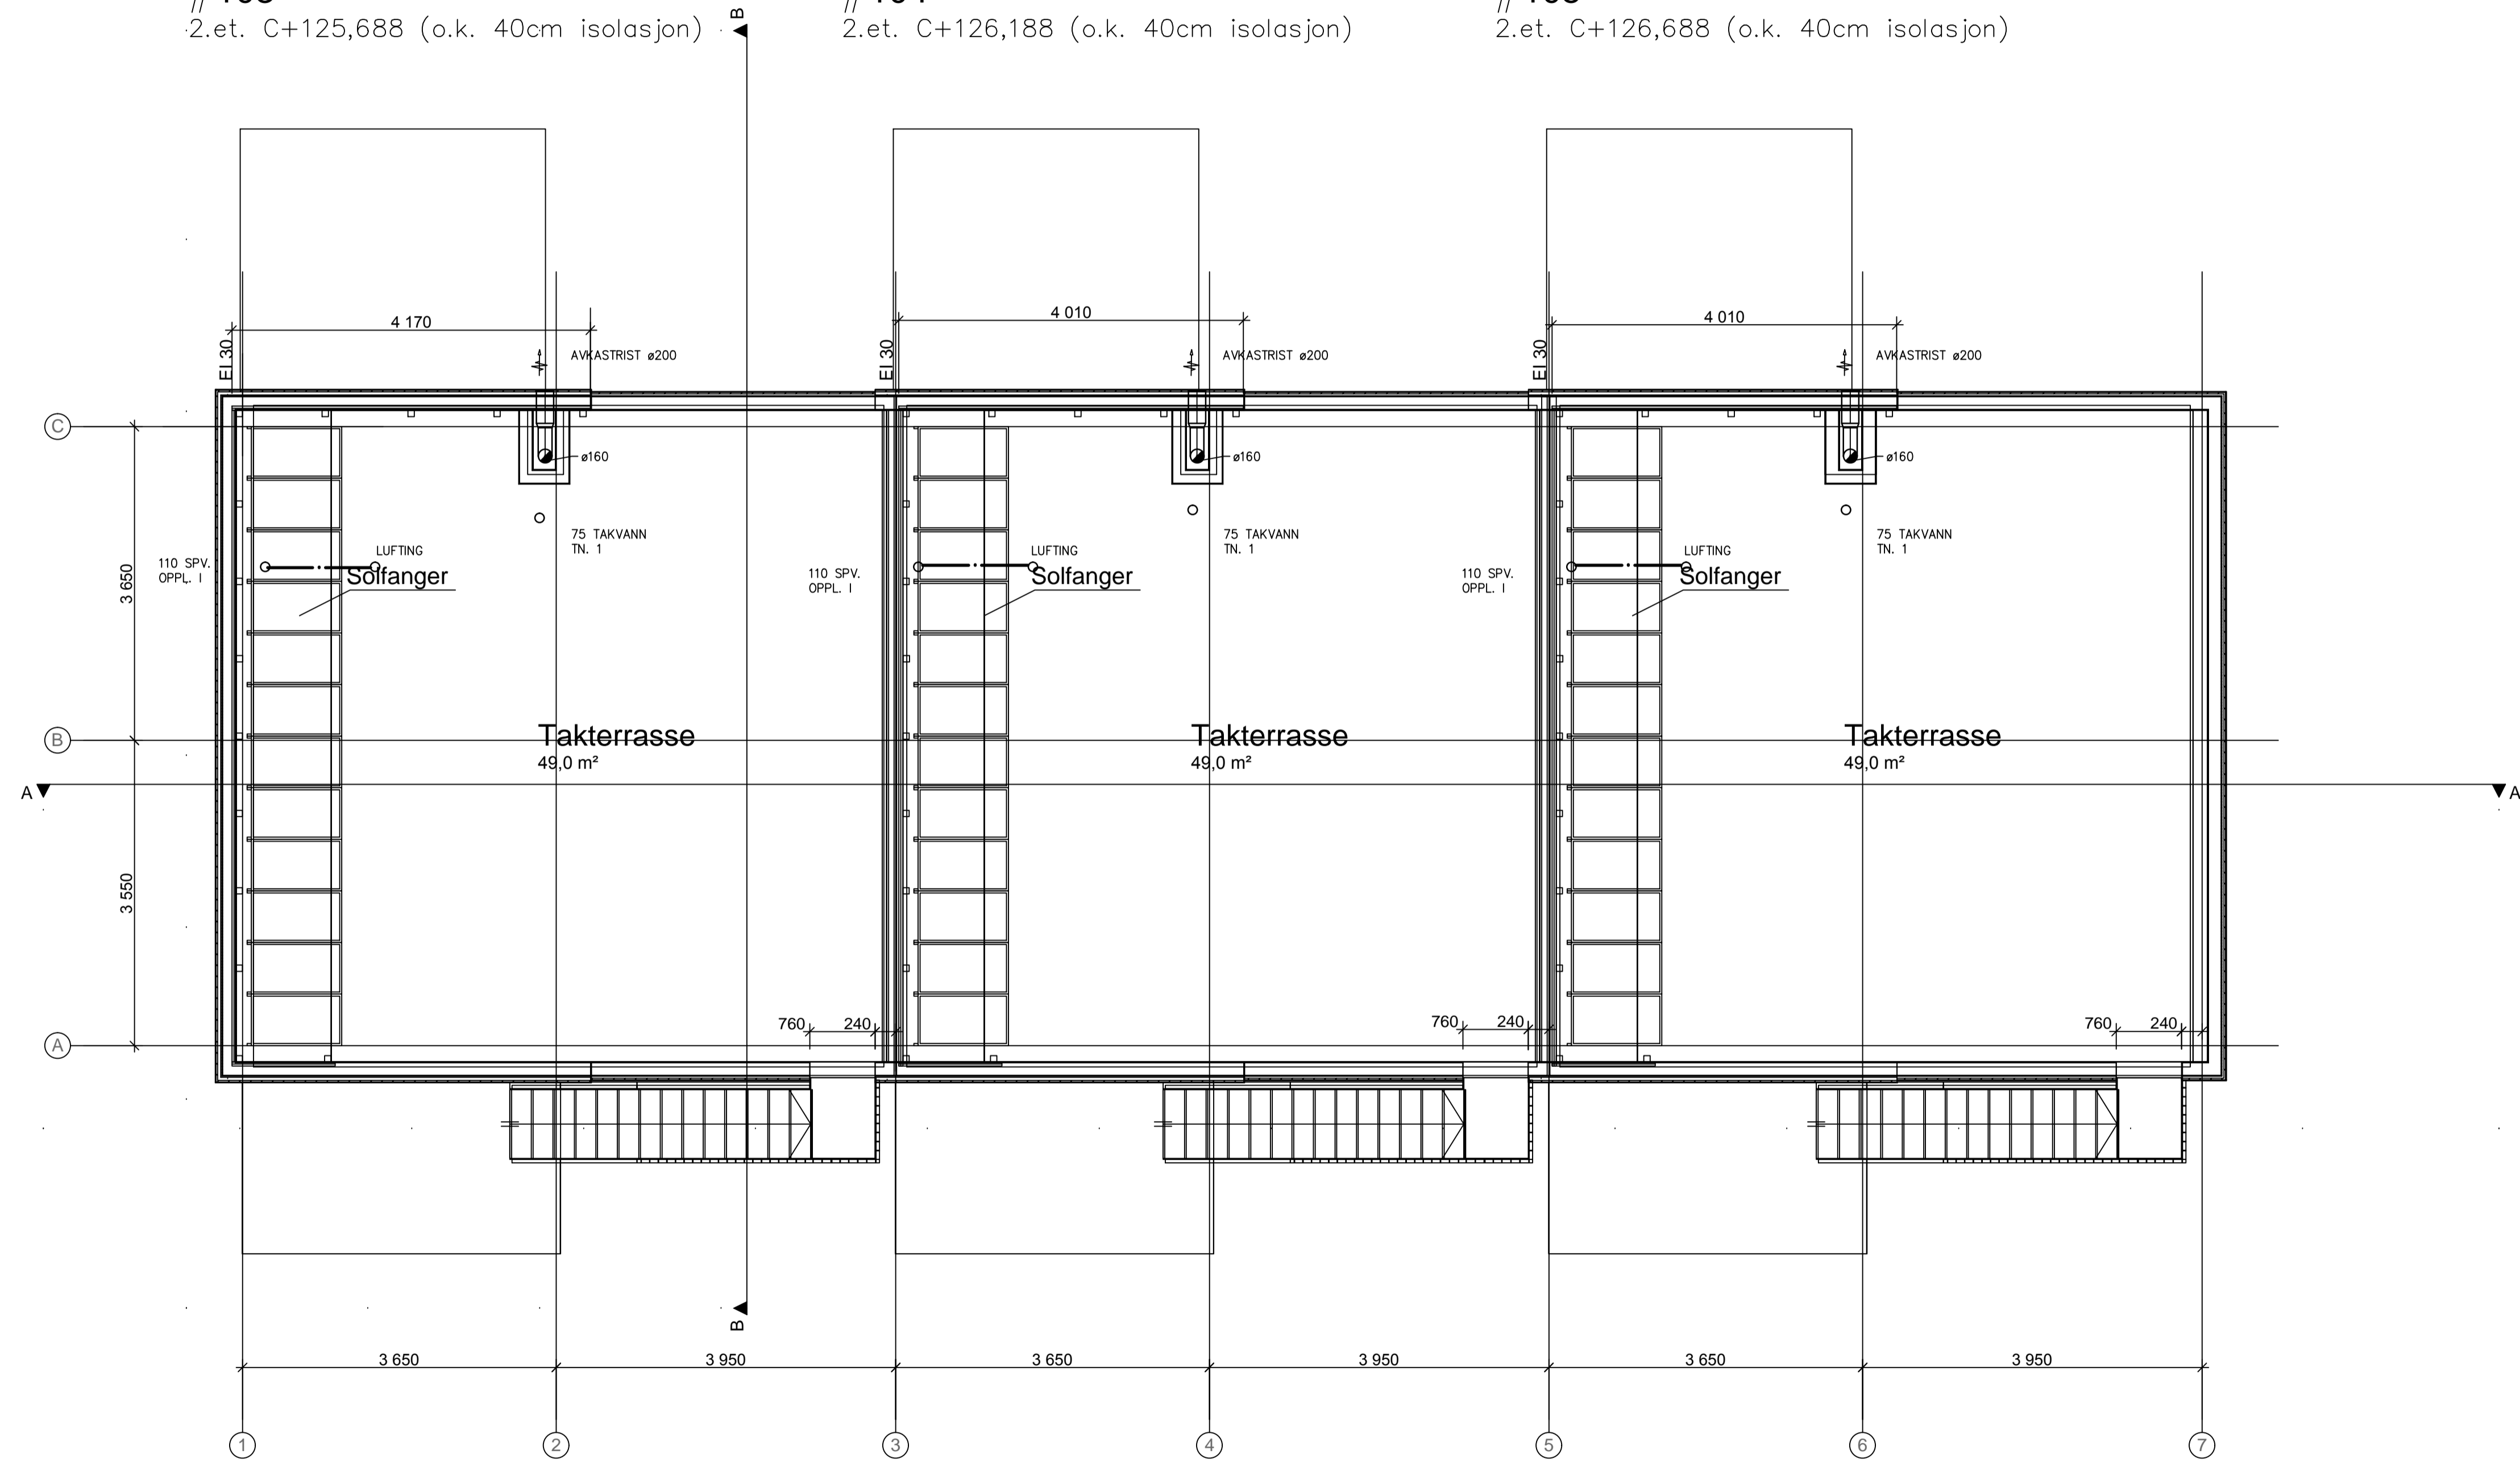

08.10.2014	CB	UM-GS	SOM BYGGET VENT OG RØR
INDEX	DATA	SIGN. KONTR. TEKST	Index

A-2-02

Tegningsstatus SOM BYGGET VENT OG RØR

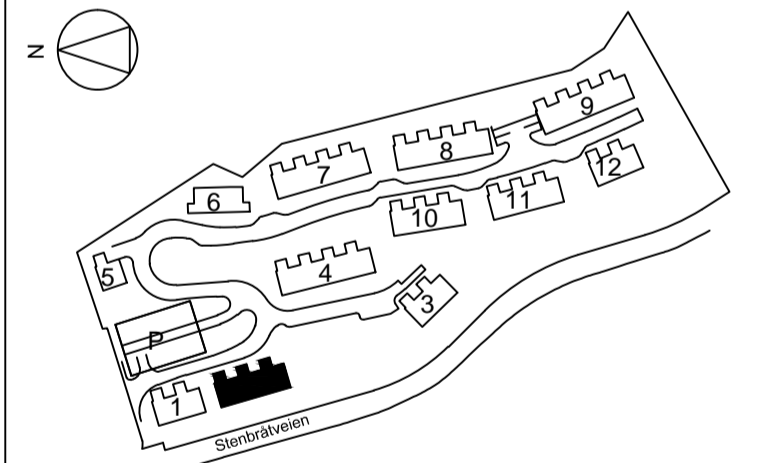

**BRYN BYGGKLIMA AS**

Tegning  
 STENBRÅTLIA  
 HUS A REKKE 2  
 PLAN TAK

Tegningsstatus SOM BYGGET VENT OG RØR

Dato	26.07.2013	Målestokk	1:50	TEGN.	SIGN./KONTR.
				CB	GS/UM

Tegningsnummer Index

A-2-02