
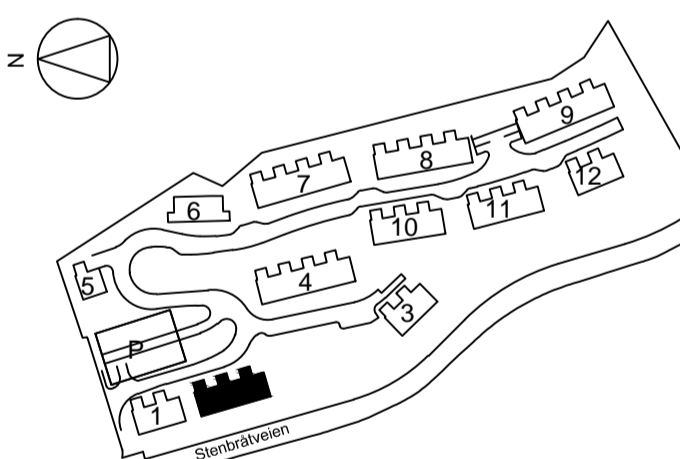


08.10.2014	CB	UM-GS	SOM BYGGET VENT OG RØR
09.09.2013	CB	UM	PÅFØRT TEKST ø125
INDEX	DATO	SIGN./KONTR.	TEKST

Tegningsnummer Index

A-2-U1

Tegningsstatus SOM BYGGET VENT OG RØR

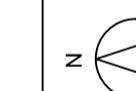

BRYN BYGGKLIMA AS

Tegning
STENBRÅTLIA
HUS A REKKE 2
PLAN U. ETASJE

Tegningsstatus SOM BYGGET VENT OG RØR

Dato 26.07.2013 Målestokk 1:50 TEGN. SIGN./KONTR. CB GS/UM

Tegningsnummer Index

A-2-U1