


#106

Takterrasse C+125,188 (o.k. 40cm isolasjon)

#107

Takterrasse C+125,188 (o.k. 40cm isolasjon)

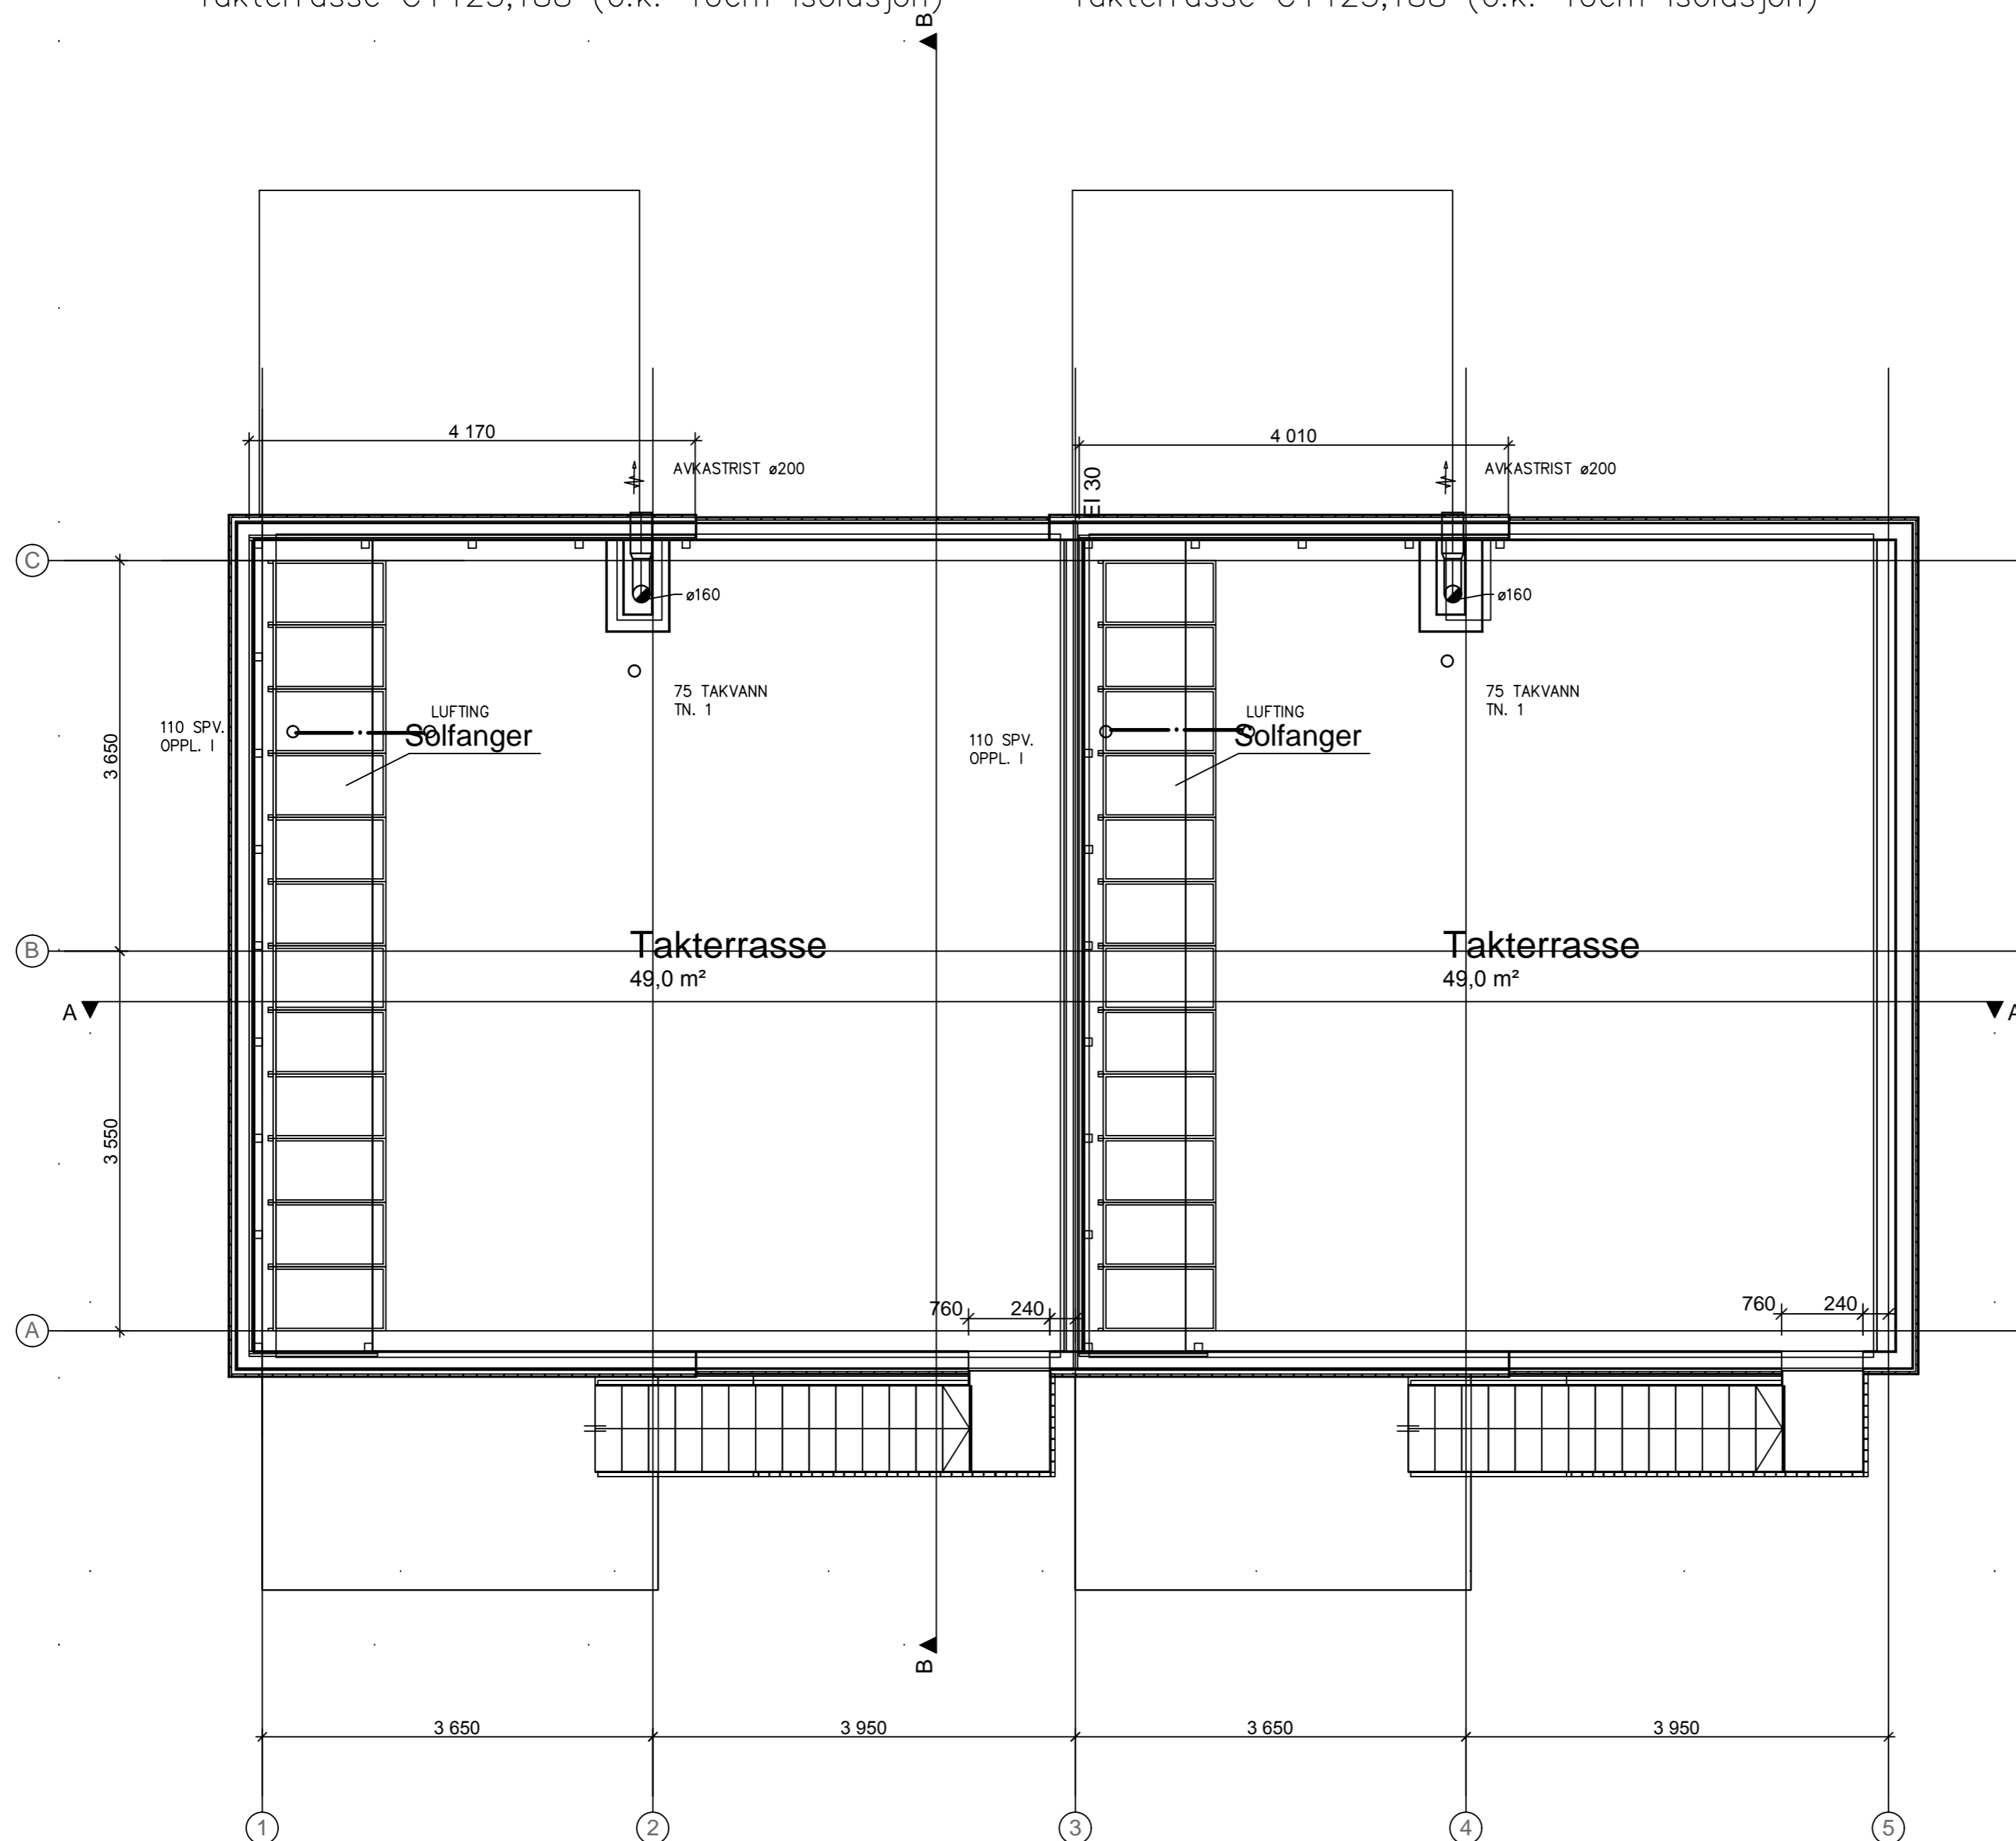


INDEX	08.10.2014	CB	UM-GS	SOM BYGGET TEGNING VENT OG RØR
DATO	SIGN.	KONTR.	TEKST	

Tegningsnummer Index

A-3-02

Tegningsstatus SOM BYGGET VENT OG RØR

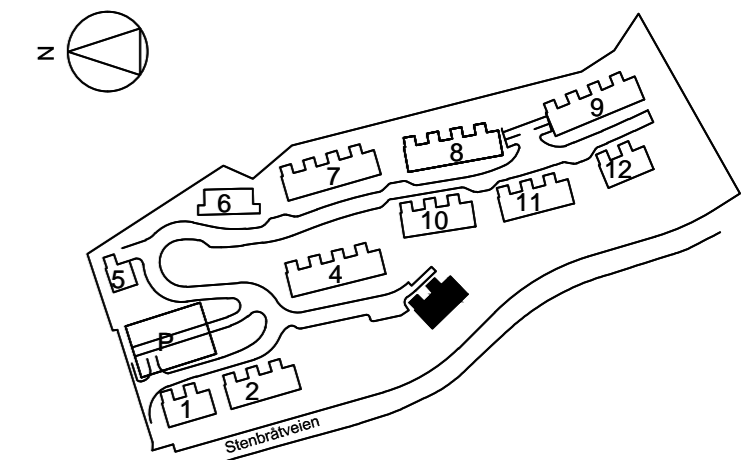

Tegning
 STENBRÅTLIA
 HUS A REKKE 3
 PLAN TAK

Tegningsstatus SOM BYGGET VENT OG RØR

Dato	26.07.2013	Målestokk	1:50	TEGN.	SIGN./KONTR.
				CB	GS/UM

Tegningsnummer Index

A-3-02