


08.10.2014	CB	UM-GS	SOM BYGGET	TEGNING VENT OG RØR
A 09.09.2013	CB	UM	INNTEGN. AVTREKK KJØKKEN	
INDEX	DATA	SIGN.	KONTR.	TEKST

Tegningsnummer: B-4-01
Index

Tegningsstatus: SOM BYGGET VENT OG RØR

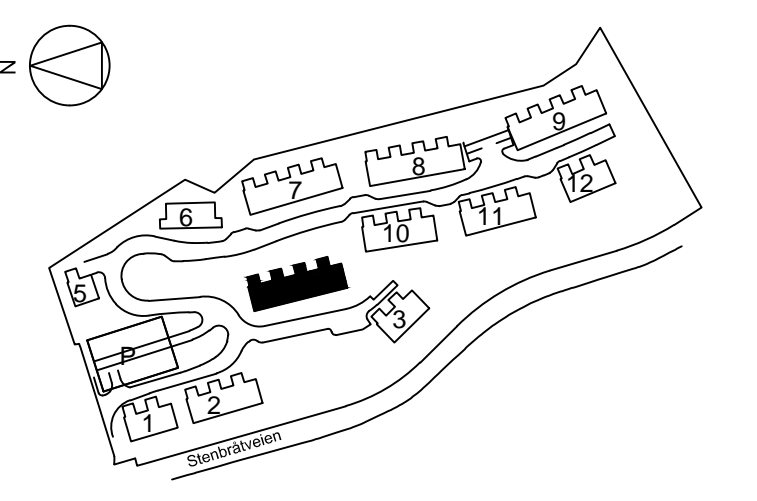

Tegning: STENBRÅTLIA
HUS B REKKE 4
PLAN 1. ETASJE

Tegningsstatus: SOM BYGGET VENT OG RØR

Dato	Målestokk	TEGN.	SIGN./KONTR.
26.07.2013	1:50	CB	GS/UM

Tegningsnummer: B-4-01
Index