


08.10.2014	CB	UM-GS	SOM BYGGET TEGNING VENT OG RØR
A	09.09.2013	CB	UM PÅFØRT TEKST - AVKAST UT PÅ GAVL
INDEX	DATO	SIGN.	KONTR. TEKST

Tegningsnummer Index

B-4-02

Tegningsstatus SOM BYGGET VENT OG RØR

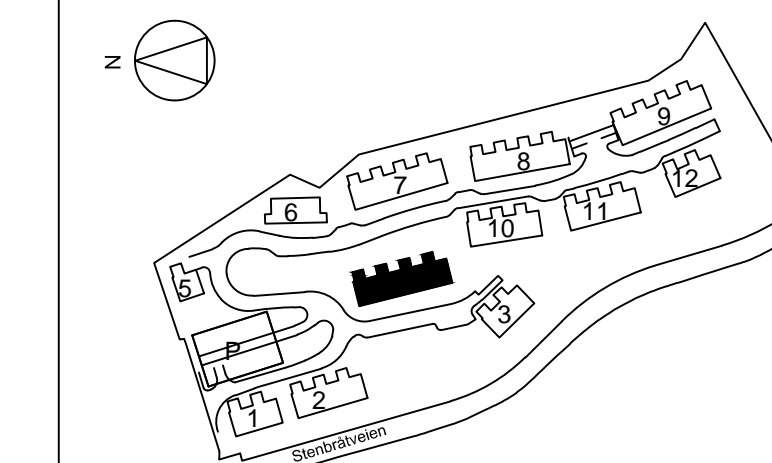

Tegning
 STENBRÅTLIA
 HUS B REKKE 4
 PLAN 2. ETASJE

Tegningsstatus SOM BYGGET VENT OG RØR

Dato	Målestokk	TEGN.	SIGN./KONTR.
26.07.2013	1:50	CB	GS/UM

Tegningsnummer Index

B-4-02