


08.10.2014	CB	UM-GS	SOM BYGGET TEGNING VENT OG RØR
A	09.09.2013	CB	UM INNTEGN. AVTREKK KJØKKEN
INDEX	DATO	SIGN.	KONTR. TEKST

Tegningsnummer Index

A-10-01

Tegningsstatus SOM BYGGET VENT OG RØR

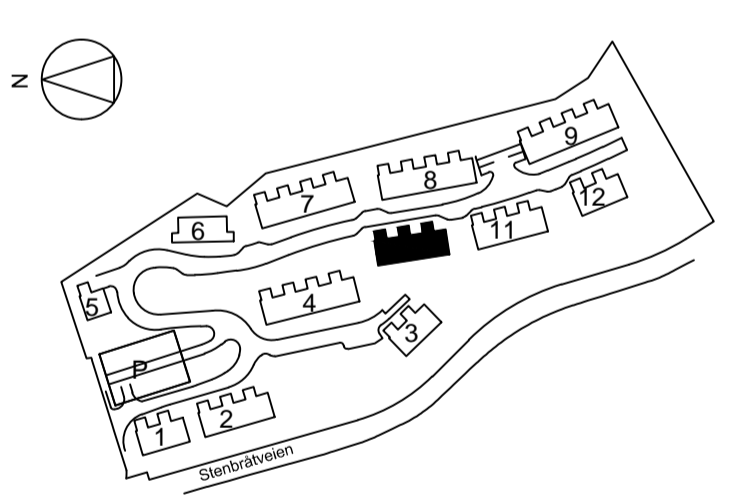

Tegning  
 STENBRÅTLIA  
 HUS A REKKE 10  
 PLAN 1. ETASJE

Tegningsstatus SOM BYGGET VENT OG RØR

Dato	Målestokk	TEGN.	SIGN./KONTR.
26.07.2013	1:50	CB	GS/UM

Tegningsnummer Index

A-10-01