

#127


Takterrasse C+133,688 (o.k. 40cm isolasjon)

#128

Takterrasse C+133,688 (o.k. 40cm isolasjon)

#129

Takterrasse C+133,688 (o.k. 40cm isolasjon)

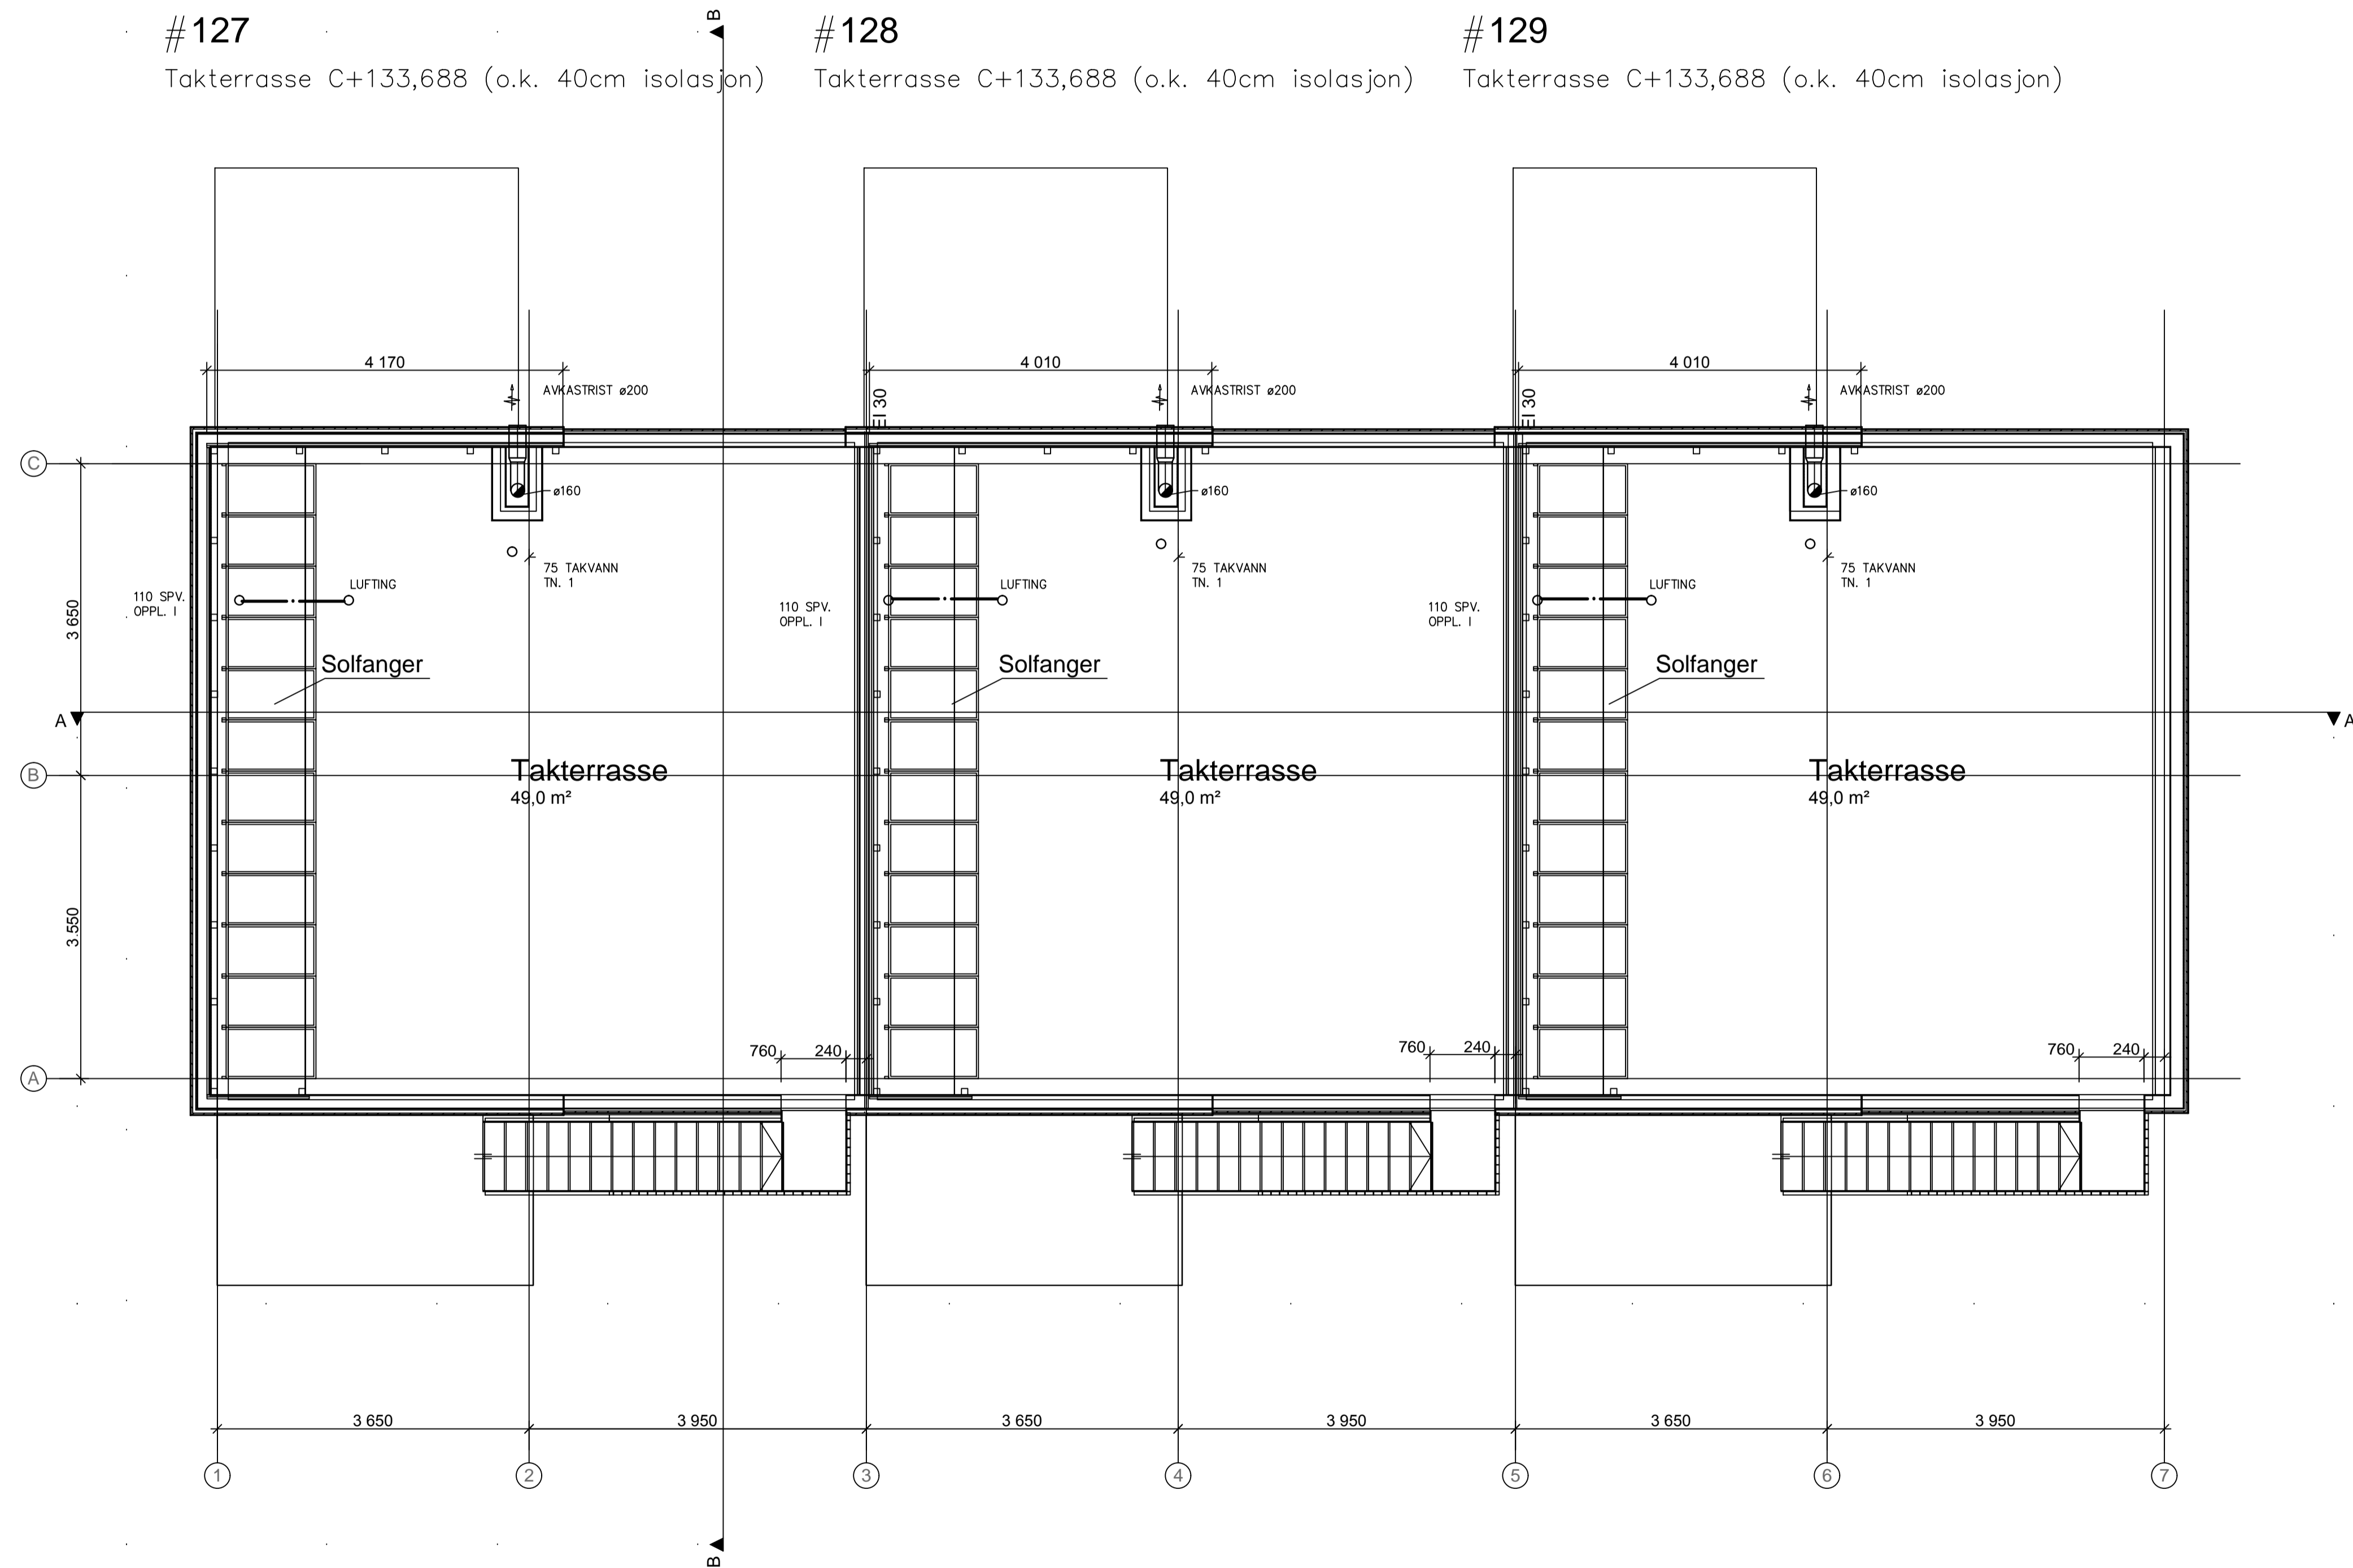


08.10.2014	CB	UM-GS	SOM BYGGET	TEGNING	VENT OG RØR
INDEX	DATA	SIGN.	KONTR.	TEKST	

Tegningsnummer Index

A-10-02

Tegningsstatus SOM BYGGET VENT OG RØR

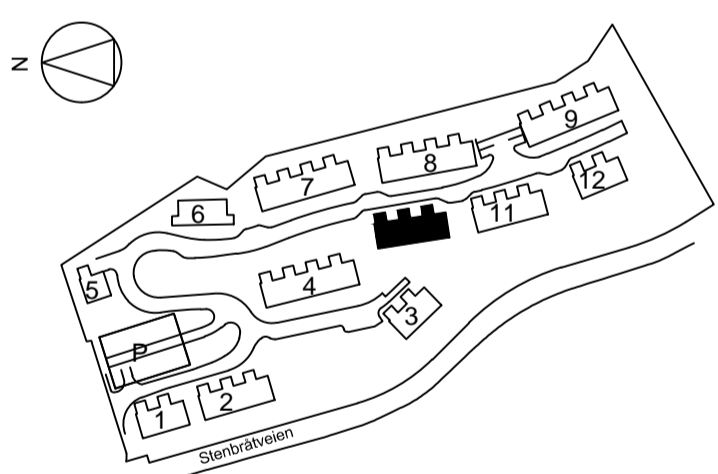

Tegning
 STENBRÅTLIA
 HUS A REKKE 10
 PLAN TAK

Tegningsstatus SOM BYGGET VENT OG RØR

Dato	26.07.2013	Målestokk	1:50	TEGN.	SIGN./KONTR.
				CB	GS/UM

Tegningsnummer Index

A-10-02