


08.10.2014 CB UM-ES SOM BYGGET TEGNING VENT OG RØR  
 INDEX DATO SIGN. KONTR. TEKST

Tegningsnummer Index

A-10-U1

Tegningsstatus SOM BYGGET VENT OG RØR

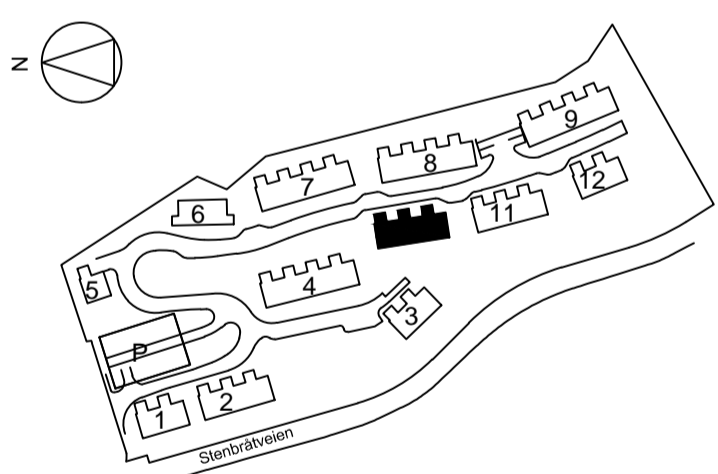

Tegning  
 STENBRÅTLIA  
 HUS A REKKE 10  
 PLAN U. ETASJE

Tegningsstatus SOM BYGGET VENT OG RØR

Dato 26.07.2013 Målestokk 1:50 TEGN. SIGN./KONTR. GS/UM

Tegningsnummer Index

A-10-U1