


|            |            |       |                                |
|------------|------------|-------|--------------------------------|
| 08.10.2014 | CB         | UM-GS | SOM BYGGET TEGNING VENT OG RØR |
| A          | 09.09.2013 | CB    | UM INNTEGN. AVTREKK KJØKKEN    |
| INDEX      | DATO       | SIGN. | KONTR. TEKST                   |

Tegningsnummer Index

A-11-01

Tegningsstatus SOM BYGGET VENT OG RØR

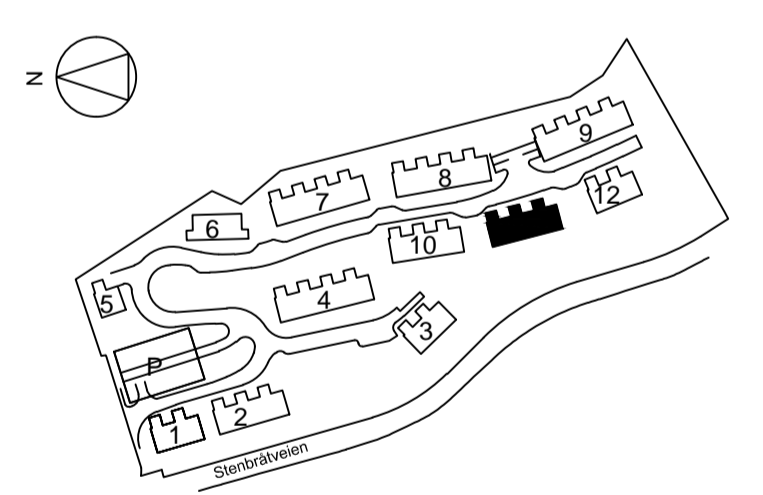

Tegning  
 STENBRÅTLIA  
 HUS A REKKE 11  
 PLAN 1. ETASJE

Tegningsstatus SOM BYGGET VENT OG RØR

Dato 26.07.2013 Målestokk 1:50 TEGN. SIGN./KONTR. CB GS/UM

Tegningsnummer Index

A-11-01