


#130
 Takterrasse. ca. C+133,188
 (o.k. 40cm isolasjon)

#131
 Takterrasse. ca. C+133,188
 (o.k. 40cm isolasjon)

#132
 Takterrasse. ca. C+132,690
 (o.k. 40cm isolasjon)

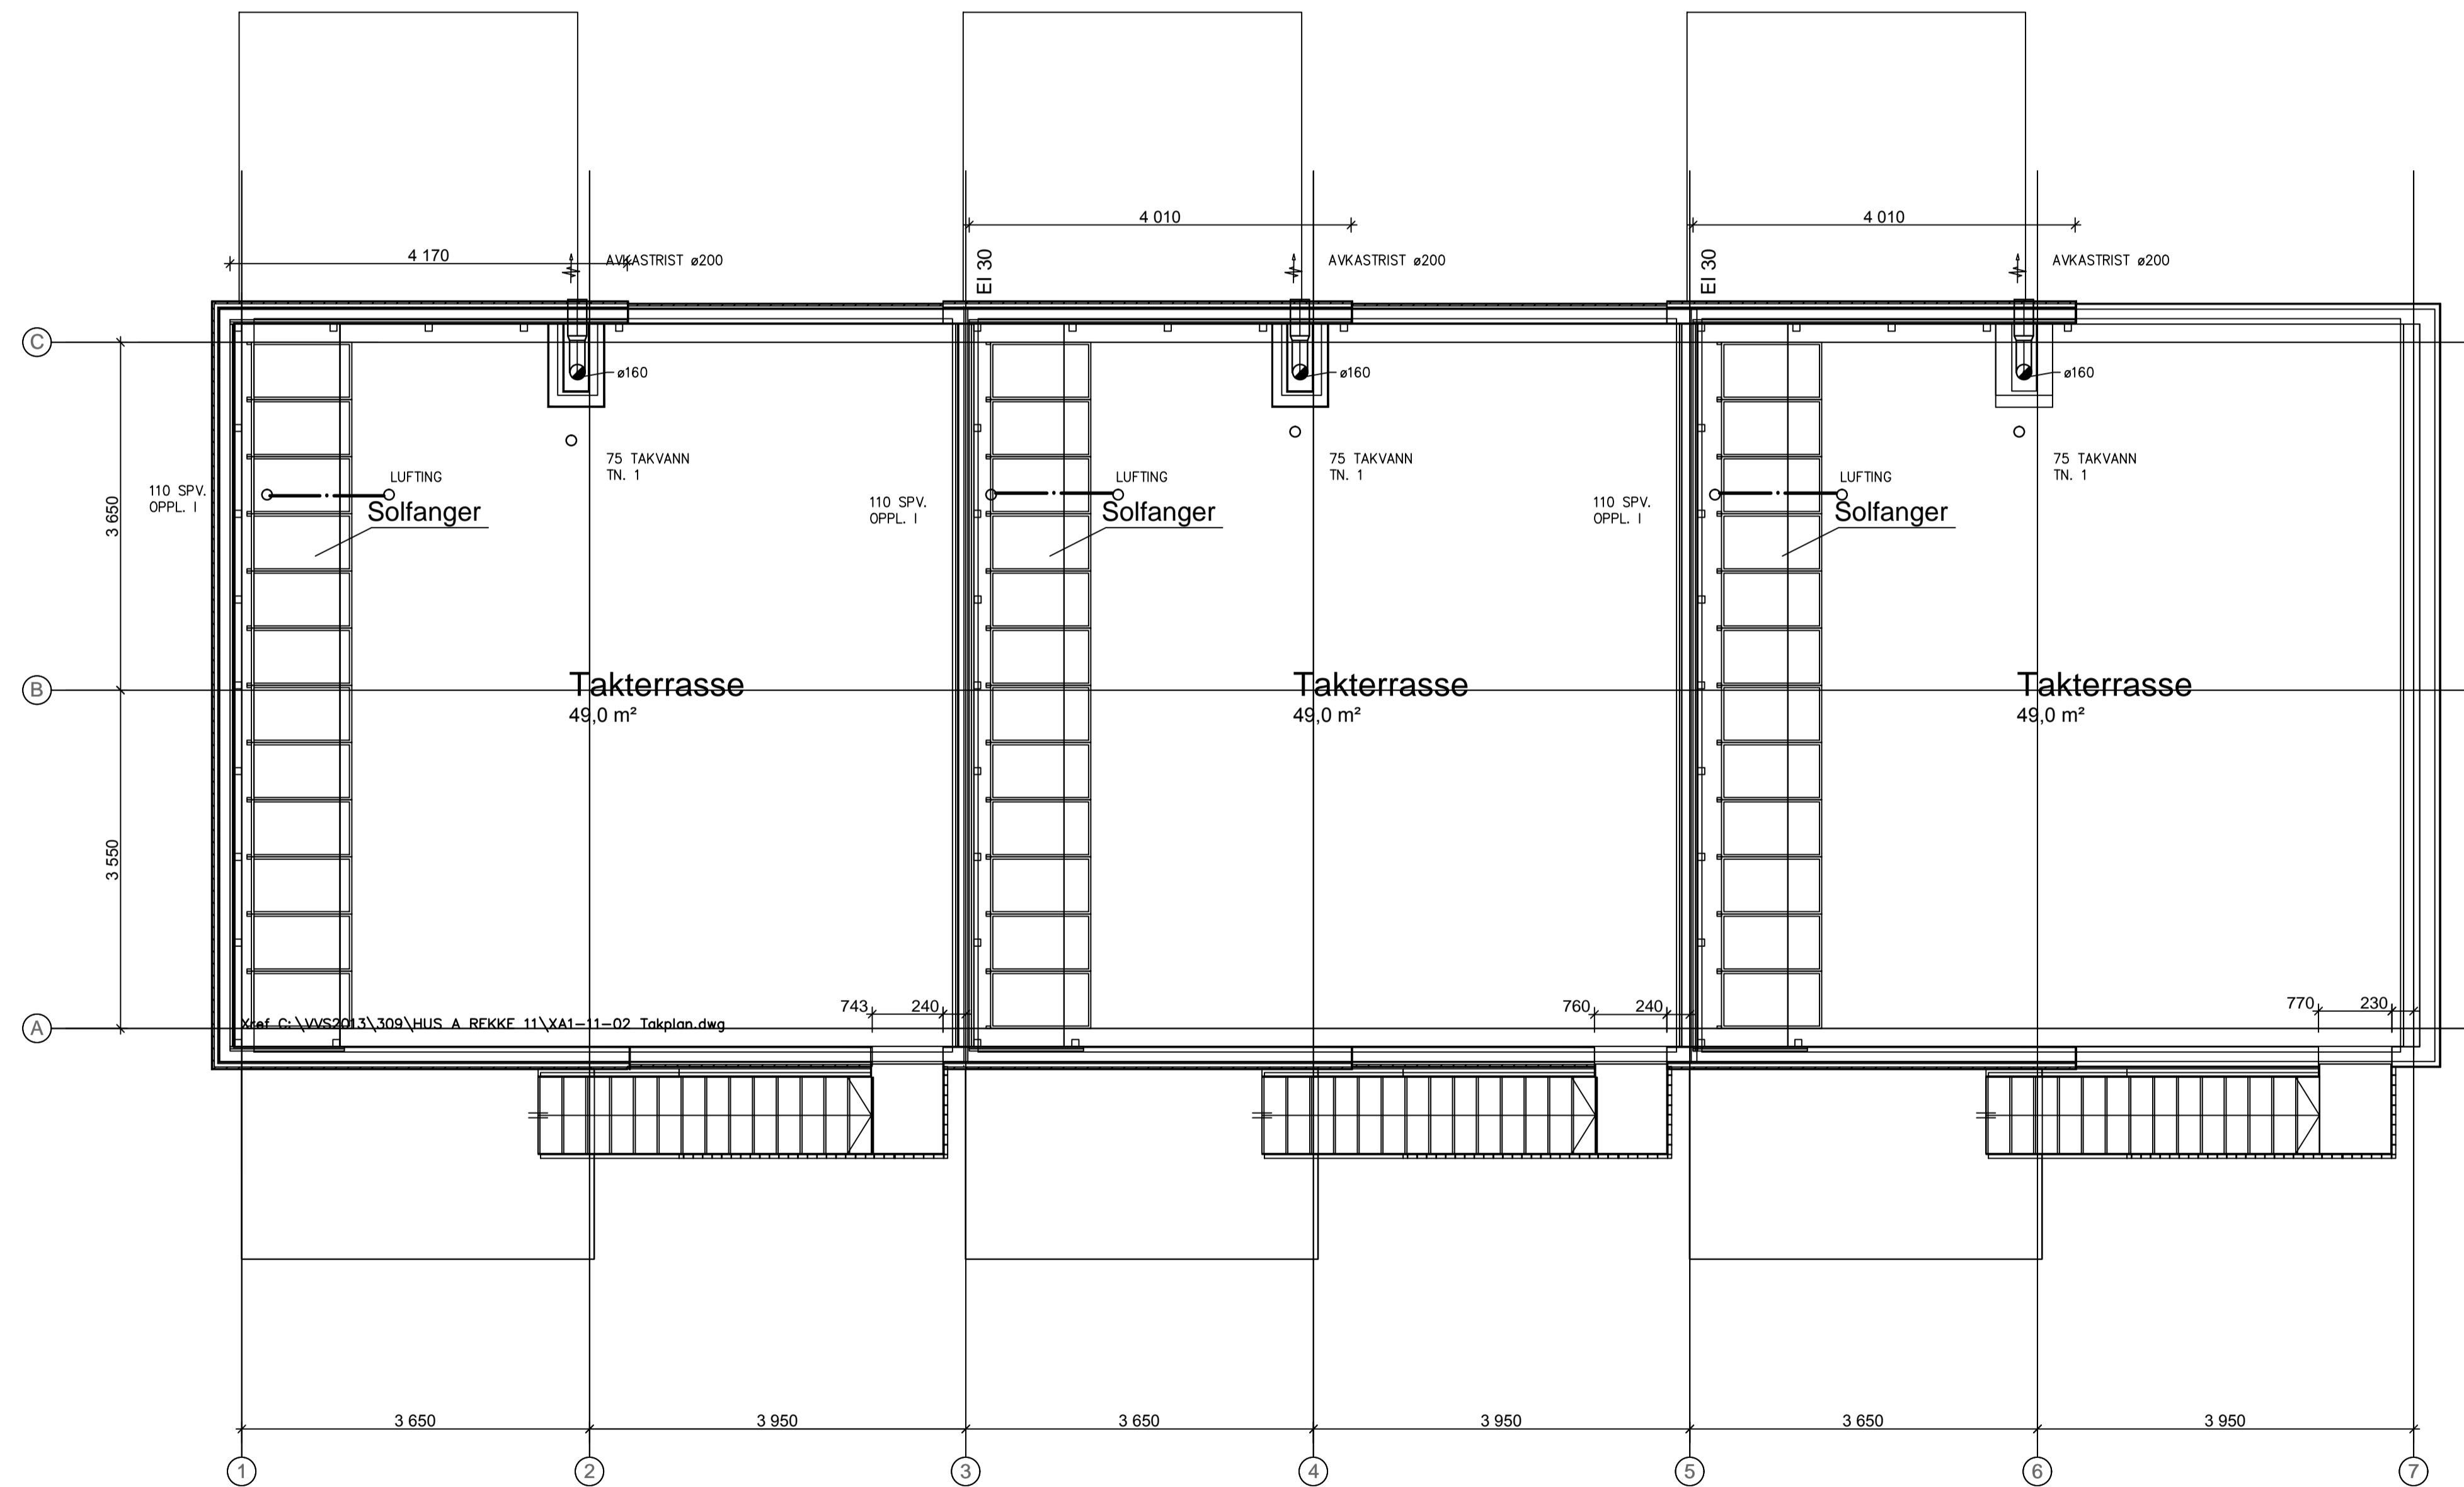


INDEX	08.10.2014	CB	UM-GS	SOM BYGGET	TEGNING	VENT OG RØR
	DATE	SIGN.	KONTR.	TEKST		

Tegningsnummer Index

A-11-02

Tegningsstatus SOM BYGGET VENT OG RØR

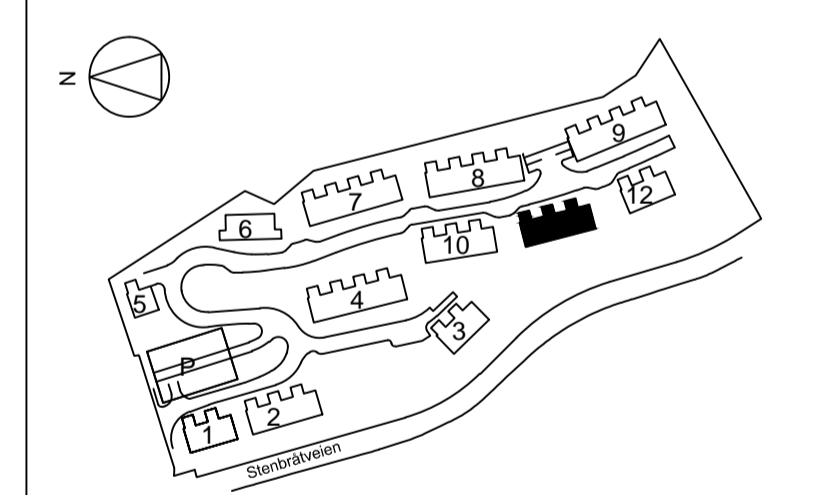

Tegning
 STENBRÅTLIA
 HUS A REKKE 11
 PLAN TAK

Tegningsstatus SOM BYGGET VENT OG RØR

Dato 26.07.2013 Målestokk 1:50 TEGN. SIGN./KONTR. CB GS/UM

Tegningsnummer Index

A-11-02