


08.10.2014	CB	UM-GS	SOM BYGGET	TEGNING VENT OG RØR
INDEX	DATA	SIGN.	KONTR.	TEKST

Tegningsnummer Index

A-11-U1

Tegningsstatus SOM BYGGET VENT OG RØR

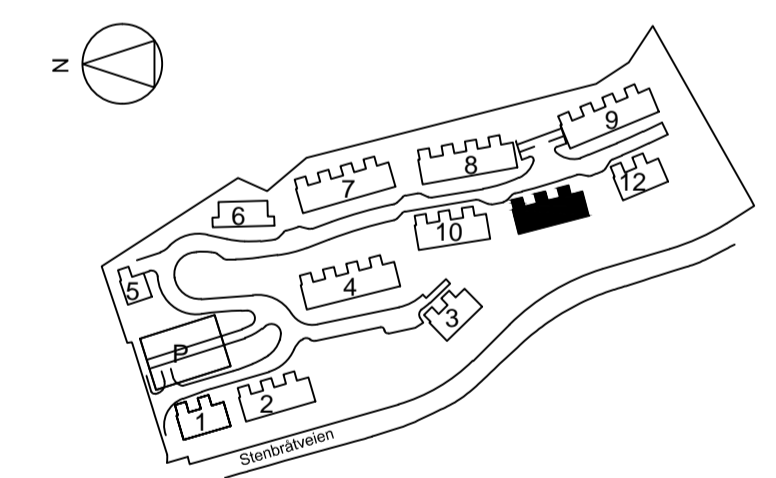

Tegning  
 STENBRÅTLIA  
 HUS A REKKE 11  
 PLAN U. ETASJE

Tegningsstatus SOM BYGGET VENT OG RØR

Dato 26.07.2013 Målestokk 1:50 TEGN. SIGN./KONTR. CB GS/UM

Tegningsnummer Index

A-11-U1