


	08.10.2014	CB	UM-GS	SOM BYGGET TEGNING VENT OG RØR
A	07.08.2013	CB	GS	PÅFØRT COTER
INDEX	DATO	SIGN.	KONTR.	TEKST

Tegningsnummer Index

A-12-00

Tegningsstatus SOM BYGGET VENT OG RØR

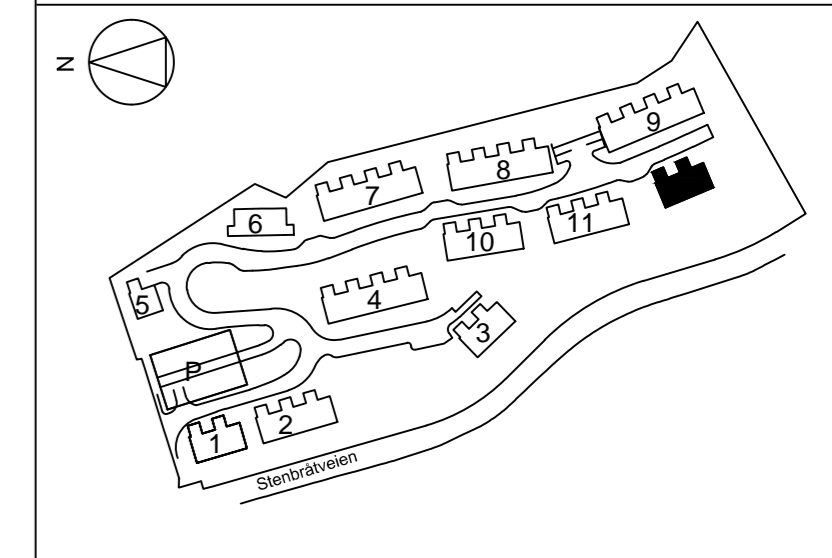

Tegning
 STENBRÅTLIA
 HUS A REKKE 12
 PLAN BUNNLEDNING

Tegningsstatus SOM BYGGET VENT OG RØR

Dato	Målestokk	TEGN.	SIGN./KONTR.
26.07.2013	1:50	CB	GS/UM

Tegningsnummer Index

A-12-00