


	08.10.2014	CB	UM-GS	SOM BYGGET TEGNING VENT OG RØR
A	09.09.2013	CB	UM	INNTEGN. AVTREKK KJØKKEN
INDEX	DATO	SIGN.	KONTR.	TEKST

Tegningsnummer Index
A-12-01

Tegningsstatus **SOM BYGGET VENT OG RØR**

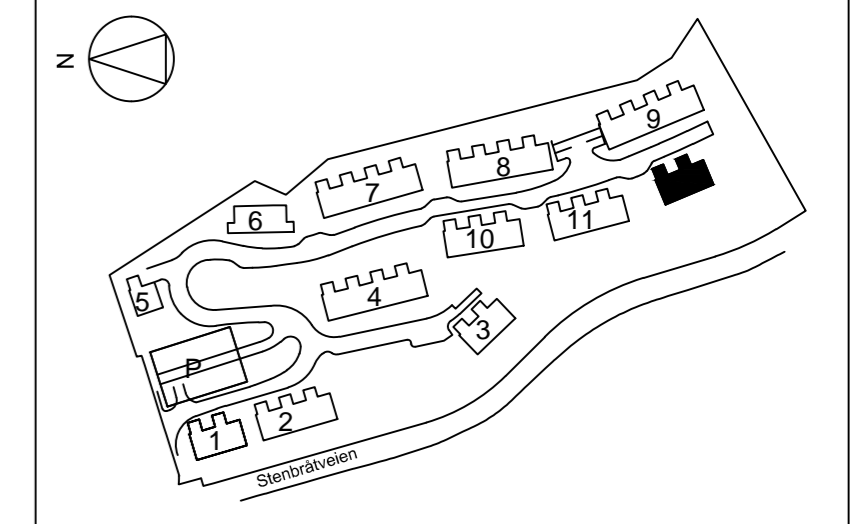

Tegning
STENBRÅTLIA
 HUS A REKKE 12
 PLAN 1. ETASJE

Tegningsstatus **SOM BYGGET VENT OG RØR**

Dato	26.07.2013	Målestokk	1:50	TEGN.	SIGN./KONTR.
				CB	GS/UM

Tegningsnummer Index
A-12-01