


#133

Takterrasse ca C+131,685 (ok 40 cm isolasjon)

#134

Takterrasse ca C+131,185 (ok 40 cm isolasjon)

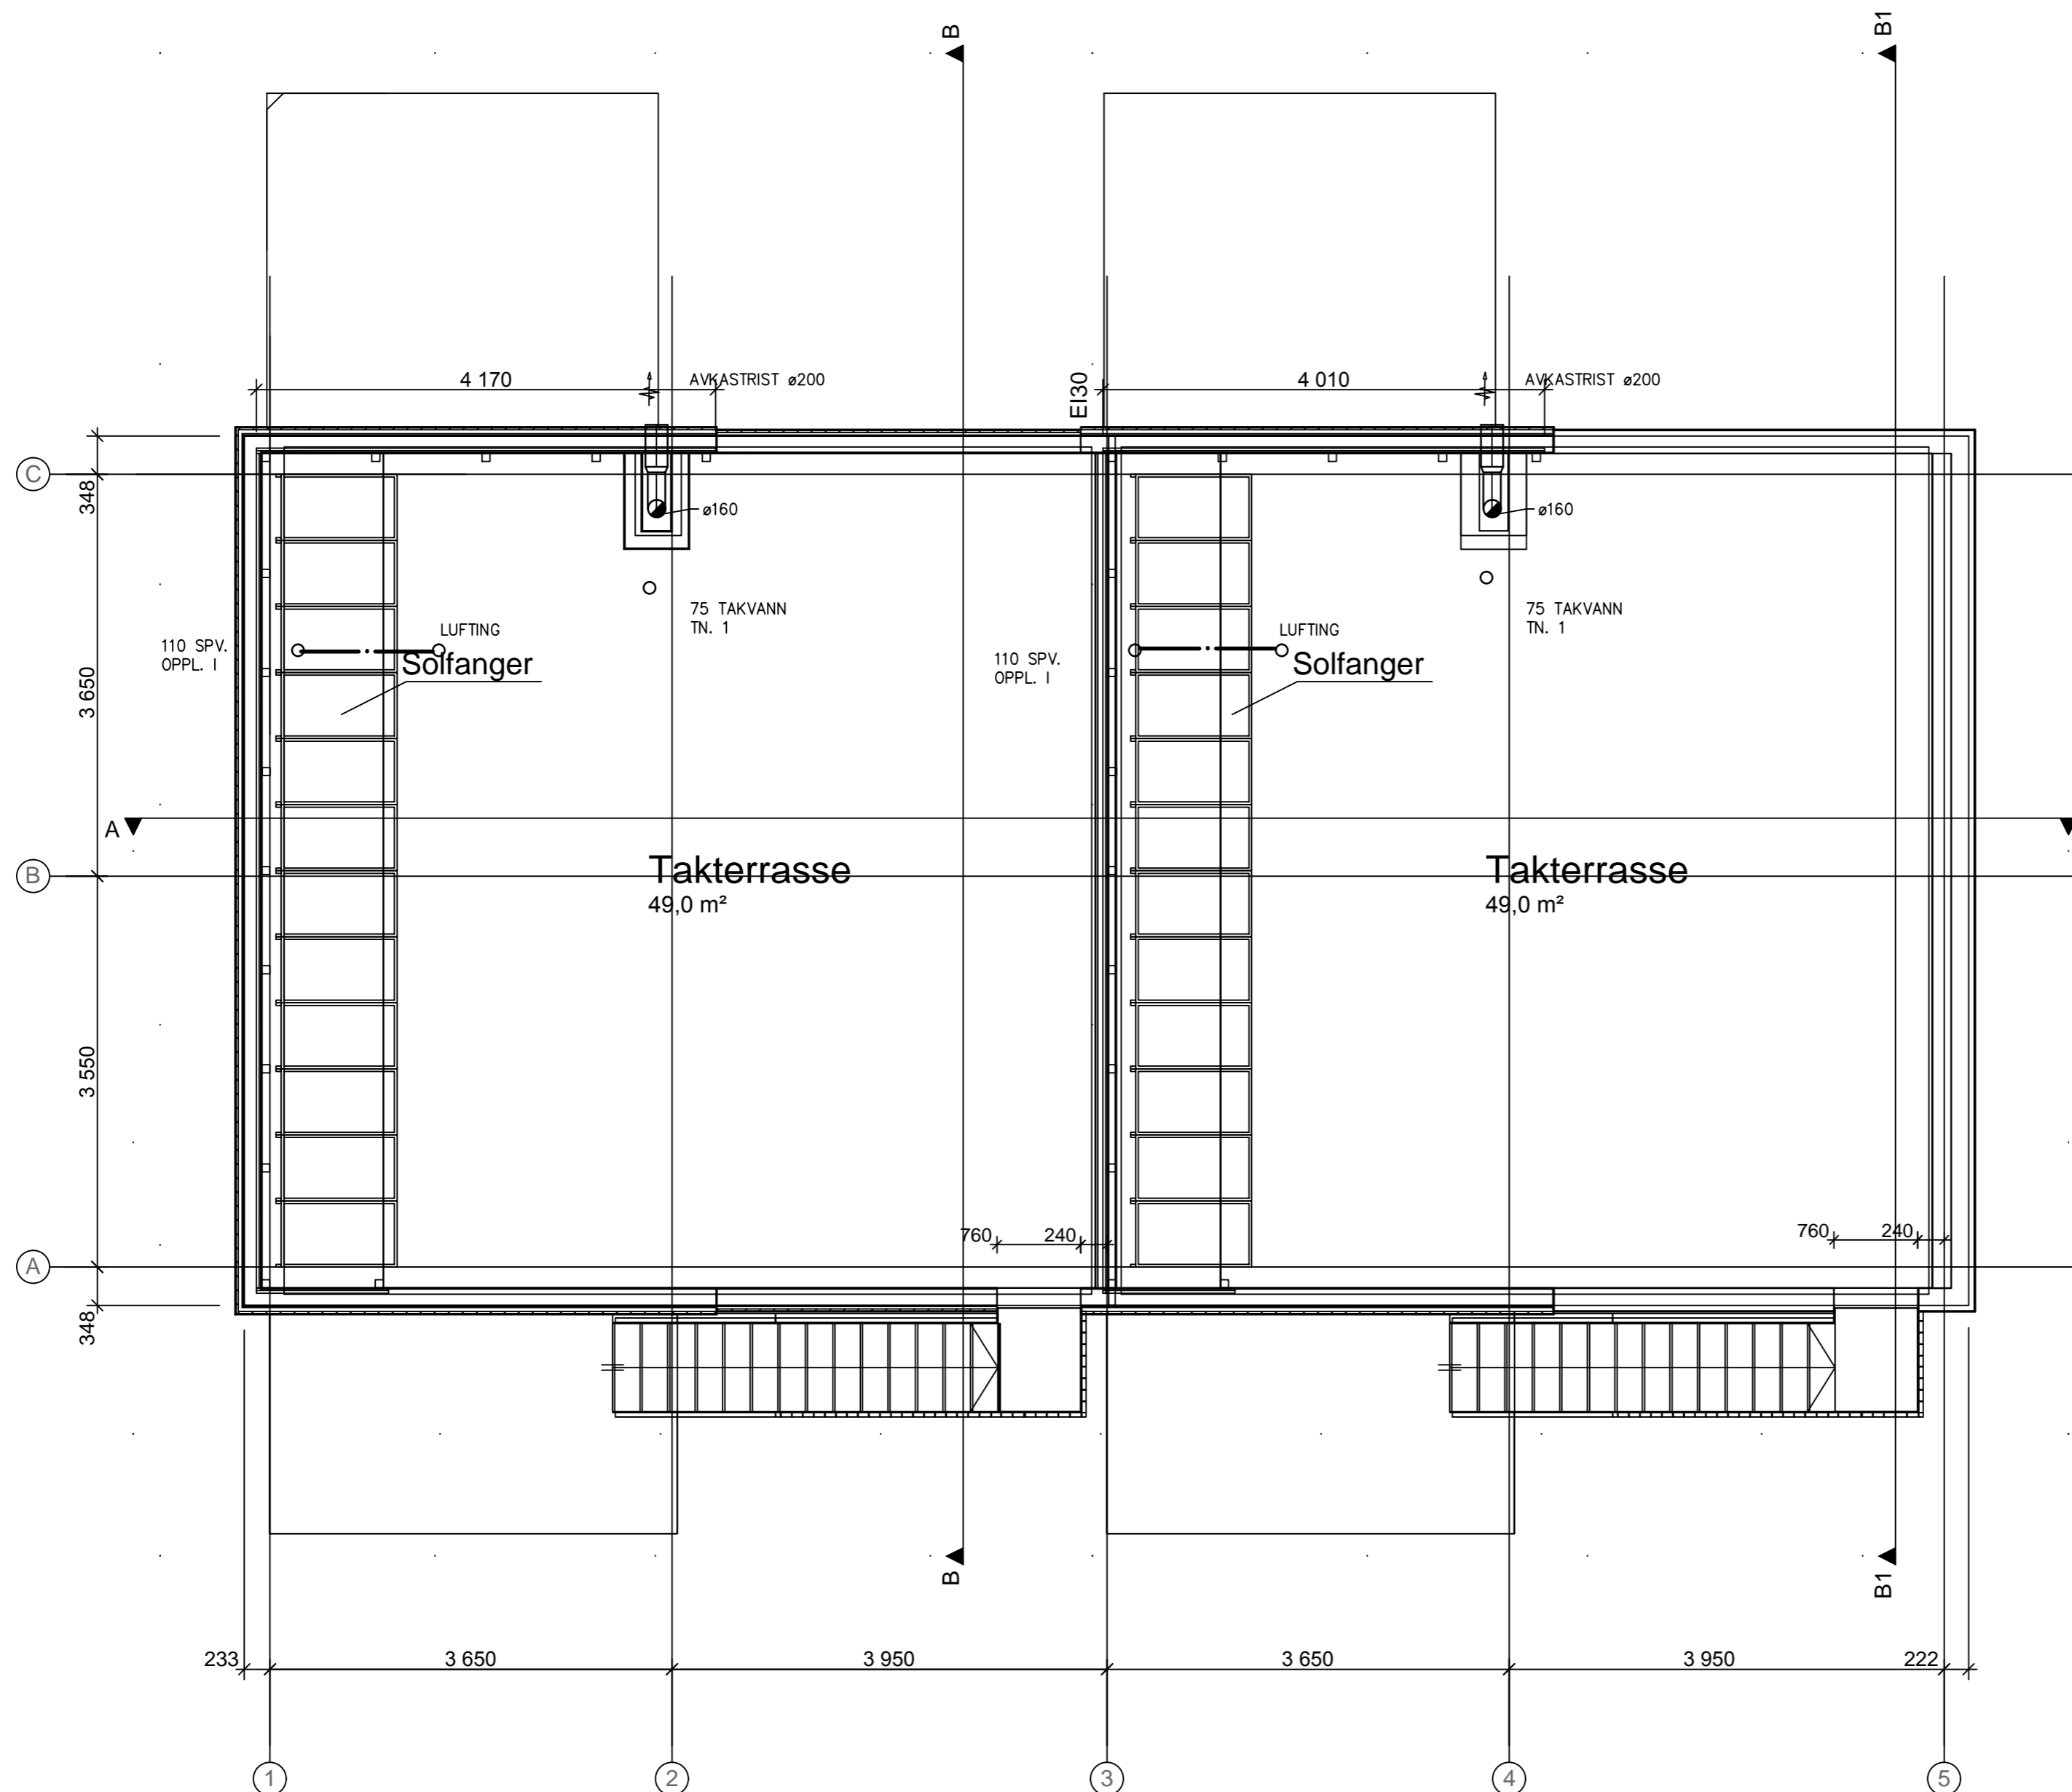


INDEX	08.10.2014	CB	UM-GS	SOM BYGGET TEGNING VENT OG RØR
DATO	SIGN.	KONTR.	TEKST	

Tegningsnummer Index

A-12-02

Tegningsstatus SOM BYGGET VENT OG RØR

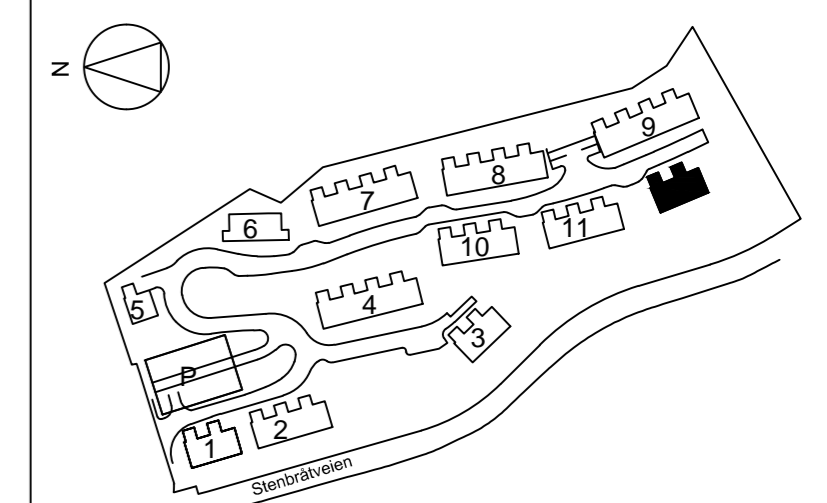

Tegning  
 STENBRÅTLIA  
 HUS A REKKE 12  
 PLAN TAK

Tegningsstatus SOM BYGGET VENT OG RØR

Dato	Målestokk	TEGN.	SIGN./KONTR.
26.07.2013	1:50	CB	GS/UM

Tegningsnummer Index

A-12-02