


08.10.2014 CB UM-GS SOM BYGGET TEGNING VENT OG RØR

INDEX	DATO	SIGN.	KONTR.	TEKST
	29.09.2014	CB	UM	SOM BYGGET TEGNING

Tegningsnummer Index

A-12-U1

Tegningsstatus SOM BYGGET VENT OG RØR

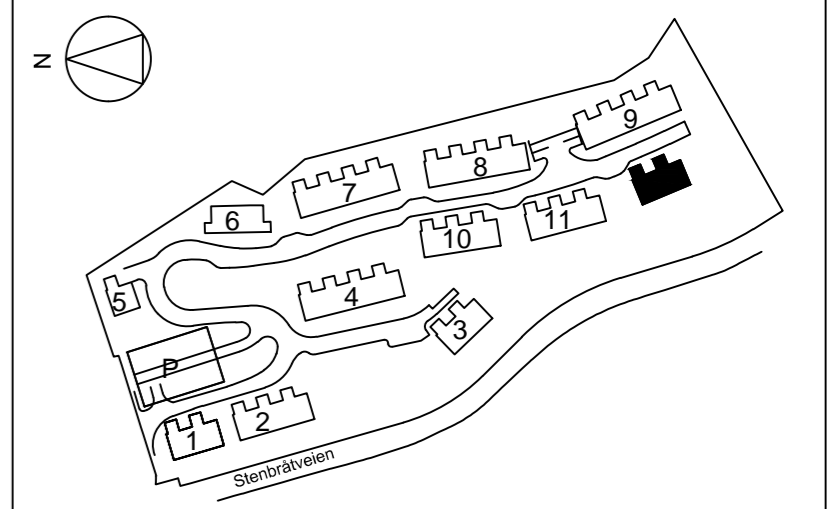

Tegning  
 STENBRÅTLIA  
 HUS A REKKE 12  
 PLAN U. ETASJE

Tegningsstatus SOM BYGGET VENT OG RØR

Dato	Målestokk	TEGN.	SIGN./KONTR.
26.07.2013	1:50	CB	GS/UM

Tegningsnummer Index

A-12-U1