




08.10.2014	CB	UM-GS	SOM BYGGET	TEGNING VENT OG RØR
07.08.2013	CB	GS	PÅFØRT	COTER
INDEX	DATO	SIGN.	KONTR.	TEKST

Tegningsnummer Index

B-9-00

Tegningsstatus SOM BYGGET VENT OG RØR

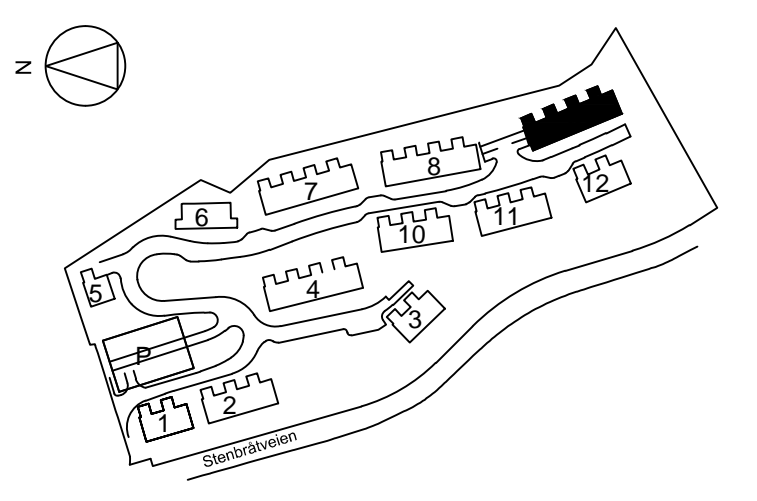

Tegning  
 STENBRÅTLIA  
 HUS B REKKE 9  
 PLAN BUNNLEDNING

Tegningsstatus SOM BYGGET VENT OG RØR

Dato	Målestokk	TEGN.	SIGN./KONTR.
26.07.2013	1:50	CB	GS/UM

Tegningsnummer Index

B-9-00