


08.10.2014	CB	UM-GS	SOM BYGGET	TEGNING VENT OG RØR
A 09.09.2013	CB	UM	PAFØRT TEKST - AVKAST UT PÅ GAVL	
INDEX DATO	SIGN.	KONTR.	TEKST	

Tegningsnummer Index

B-9-02

Tegningsstatus SOM BYGGET VENT OG RØR

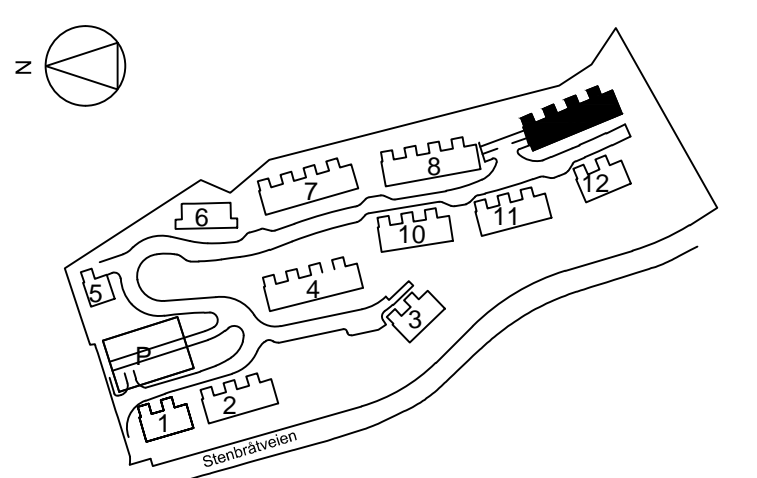

Tegning
 STENBRÅTLIA
 HUS B REKKE 9
 PLAN 2. ETASJE

Tegningsstatus SOM BYGGET VENT OG RØR

Dato	Målestokk	TEGN.	SIGN./KONTR.
26.07.2013	1:50	CB	GS/UM

Tegningsnummer Index

B-9-02