


08.10.2014	CB	UM-GS	SOM BYGGET TEGNING VENT OG RØR
A 07.08.2013	CB	GS	PÅFØRT COTER
INDEX	DATA	SIGN.	KONTR. TEKST
Tegningsnummer			Index

B-8-00

Tegningsstatus SOM BYGGET VENT OG RØR

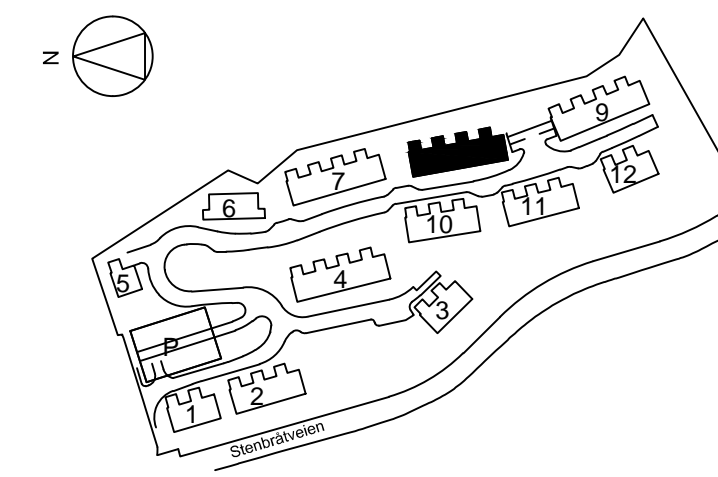

Tegning  
 STENBRÅTLIA  
 HUS B REKKE 8  
 PLAN BUNNLEDNING

Tegningsstatus SOM BYGGET VENT OG RØR

Dato	Målestokk	TEGN.	SIGN./KONTR.
26.07.2013	1:50	CB	GS/UM

Tegningsnummer Index

B-8-00