


08.10.2014	CB	UM-GS	SOM BYGGET TEGNING VENT OG RØR
A	09.09.2013	CB	UM INNTEGN. AVTREKK KJØKKEN
INDEX	DATA	SIGN.	KONTR. TEKST

Tegningsnummer: B-8-01
 Tegningsstatus: SOM BYGGET VENT OG RØR

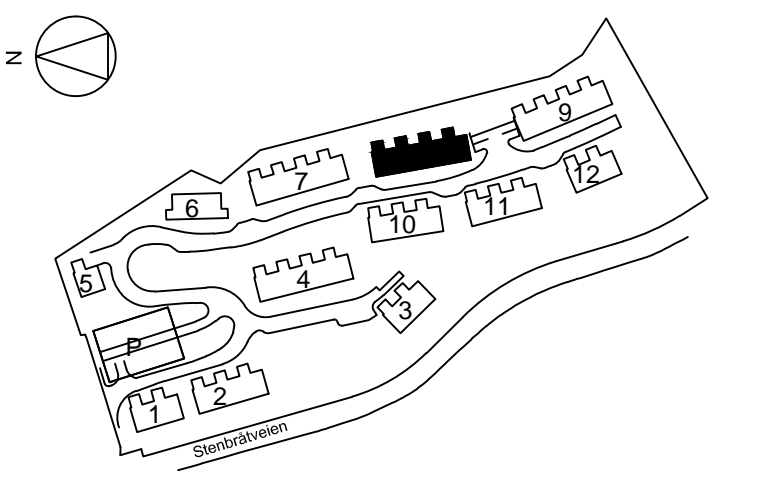

Tegning: STENBRÅTLIA
 HUS B REKKE 8
 PLAN 1. ETASJE

Tegningsstatus	SOM BYGGET VENT OG RØR		
Dato	Målestokk	TEGN.	SIGN./KONTR.
26.07.2013	1:50	CB	GS/UM

Tegningsnummer: B-8-01
 Index