
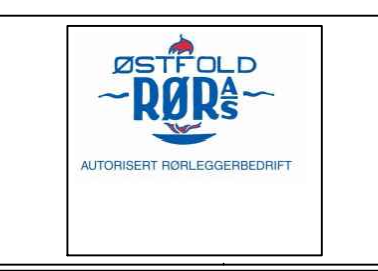


08.10.2014	CB	UM-GS	SOM BYGGET	TEGNING	VENT OG RØR
INDEX	DATO	SIGN.	KONTR.	TEKST	

Tegningsnummer: B-8-02

Tegningsstatus: SOM BYGGET VENT OG RØR

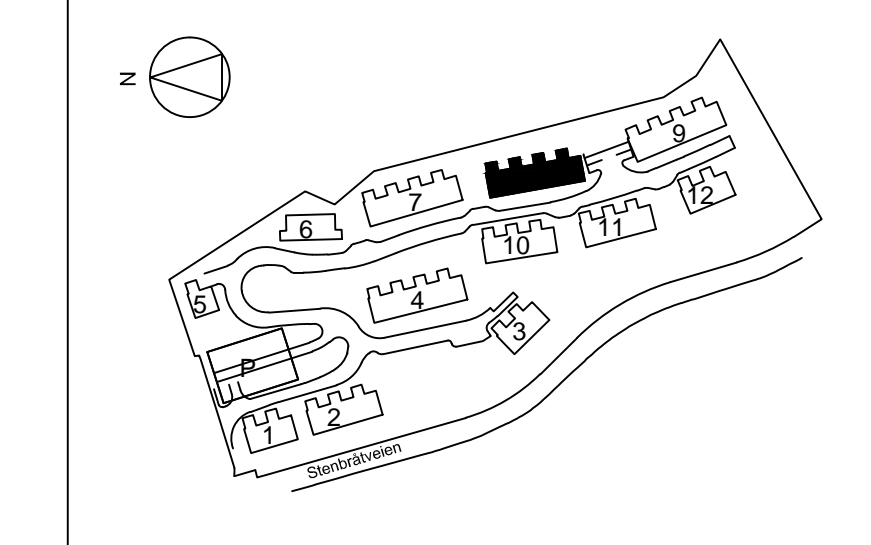

Tegning
 STENBRÅTLIA
 HUS B REKKE 8
 PLAN 2. ETASJE

Tegningsstatus	SOM BYGGET	VENT OG RØR
Dato	26.07.2013	Målestokk: 1:50
Tegn.	CB	SIGN./KONTR. GS/UM

Tegningsnummer: B-8-02