


08.10.2014	CB	UM-6S	SOM BYGGET	TEGNING VENT OG RØR
INDEX	DATO	SIGN.	KONTR.	TEKST

Tegningsnummer Index

B-8-U1

Tegningsstatus SOM BYGGET VENT OG RØR

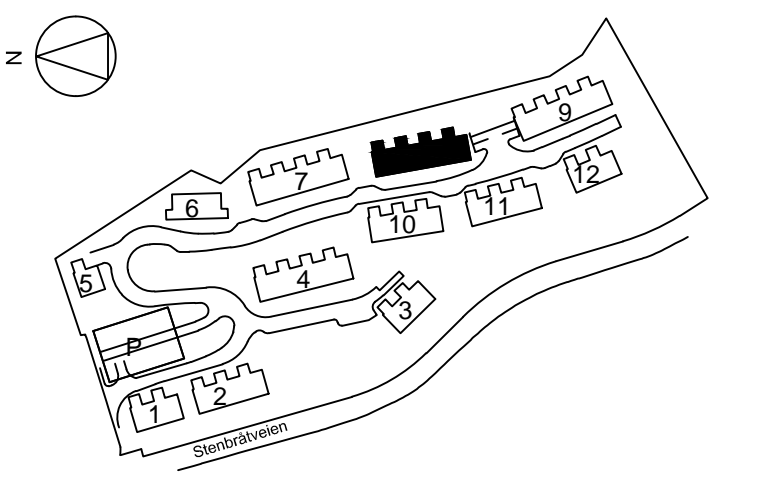

Tegning
 STENBRÅTLIA
 HUS B REKKE 8
 PLAN U. ETASJE

Tegningsstatus SOM BYGGET VENT OG RØR

Dato	Målestokk	TEGN.	SIGN./KONTR.
26.07.2013	1:50	CB	GS/UM

Tegningsnummer Index

B-8-U1