


p8.10.2014	CB	UM-GS	SOM BYGGET	TEGNING VENT OG RØR
A	09.09.2013	CB	UM	INNTEGN. AVTREKK KJØKKEN
INDEX	DATA	SIGN.	KONTR.	TEKST

Tegningsnummer: B-7-01
 Tegningsstatus: SOM BYGGET VENT OG RØR

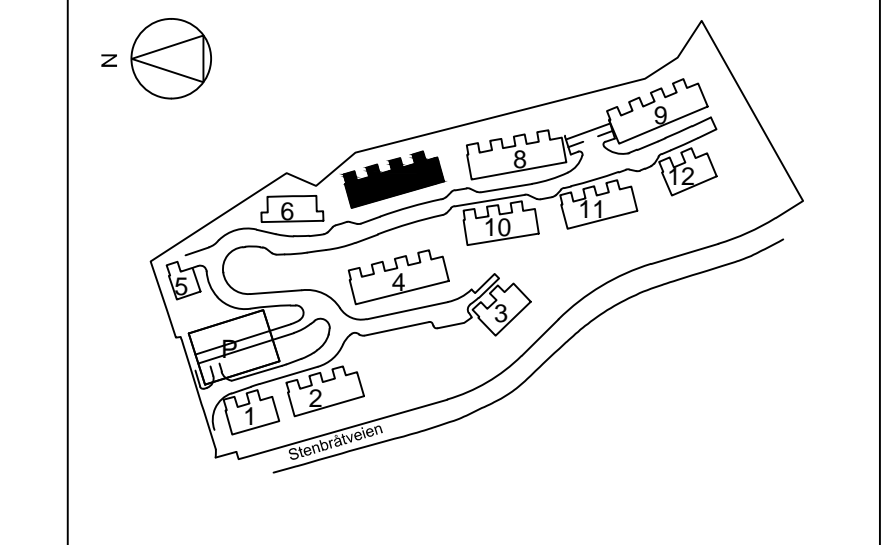

Tegning: STENBRÅTLIA
 HUS B REKKE 7
 PLAN 1. ETASJE

Tegningsstatus	SOM BYGGET VENT OG RØR			
Dato	26.07.2013	Målestokk	1:50	TEGN. SIGN./KONTR. CB GS/UM

Tegningsnummer: B-7-01
 Index