


08.10.2014	CB	UM-GS	SOM BYGGET	TEGNING VENT OG RØR
A 09.09.2013	CB	UM	PAFØRT	TEKST #125
INDEX	DATA	SIGN.	KONTR.	TEKST

Tegningsnummer Index
B-7-U1

Tegningsstatus **SOM BYGGET VENT OG RØR**

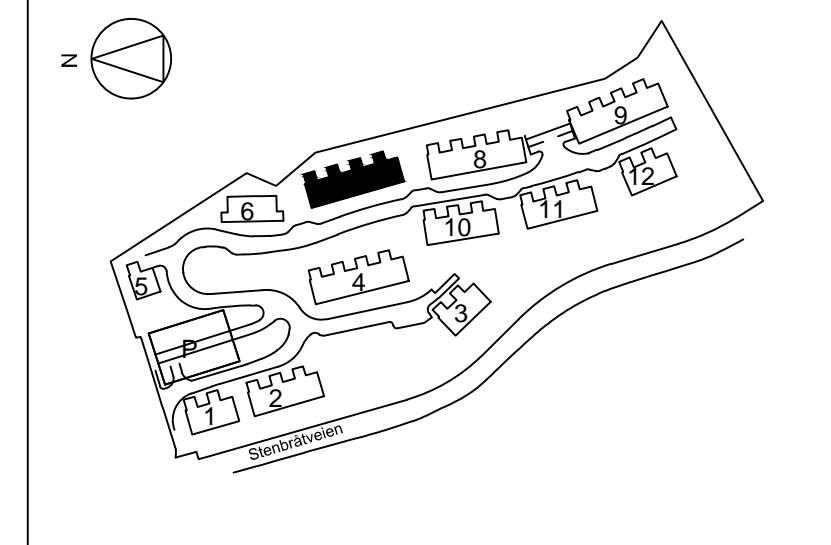

Tegning
STENBRÅTLIA
HUS B REKKE 7
PLAN U. ETASJE

Tegningsstatus **SOM BYGGET VENT OG RØR**

Dato	Målestokk	TEGN.	SIGN./KONTR.
26.07.2013	1:50	CB	GS/UM

Tegningsnummer Index
B-7-U1