


08.10.2014	CB	UM-GS	SOM BYGGET TEGNING VENT OG RØR
07.08.2013	CB	GS	PAFØRT COTER
INDEX	DATO	SIGN.	KONTR. TEKST

Tegningsnummer Index

B-6-00

Tegningsstatus SOM BYGGET VENT OG RØR

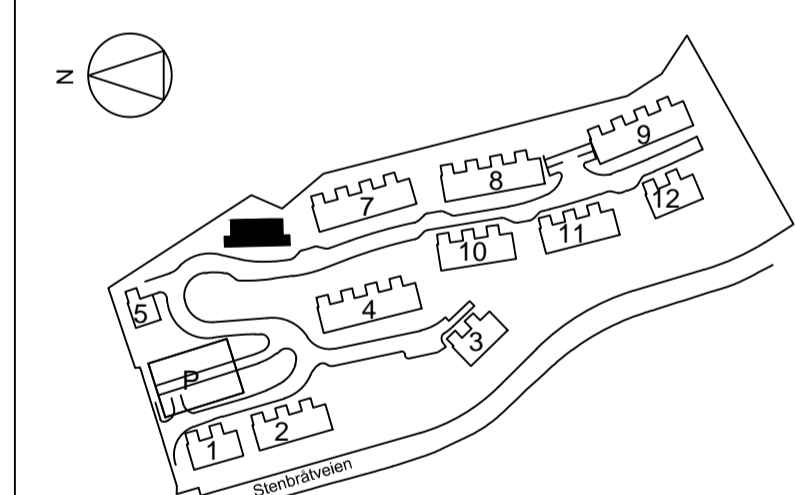

Tegning
 STENBRÅTLIA
 HUS B REKKE 6
 PLAN BUNNLEDNING

Tegningsstatus SOM BYGGET VENT OG RØR

Dato	26.07.2013	Målestokk	1:50	TEGN.	SIGN./KONTR.
				CB	GS/UM

Tegningsnummer Index

B-6-00