


08.10.2014	CB	UM-GS	SOM BYGGET TEGNING VENT OG RØR
09.09.2013	CB	UM	INNTEGN. AVTREKK KJØKKEN
INDEX	DATE	SIGN.	KONTR./TEXT

Tegningsnummer Index

B-6-01

Tegningsstatus SOM BYGGET VENT OG RØR

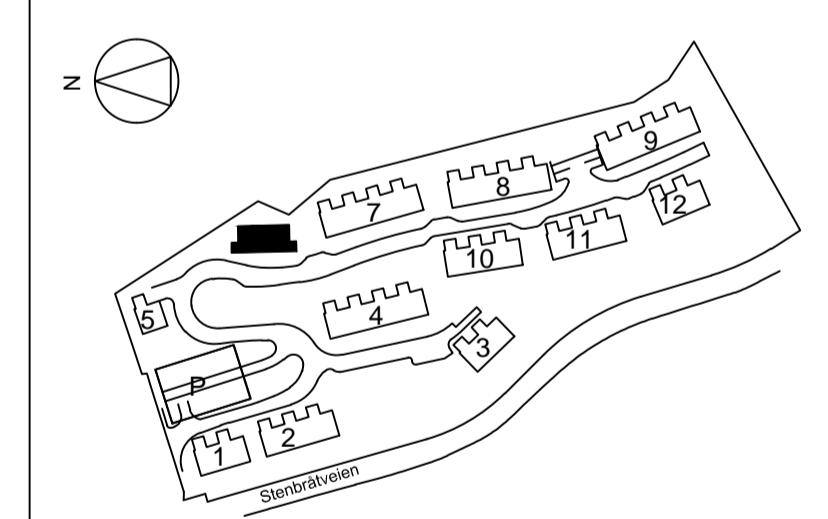

Tegning  
 STENBRÅTLIA  
 HUS B REKKE 6  
 PLAN 1. ETASJE

Tegningsstatus SOM BYGGET VENT OG RØR

Dato	26.07.2013	Målestokk	1:50	TEGN.	CB	SIGN./KONTR.	GS/UM
------	------------	-----------	------	-------	----	--------------	-------

Tegningsnummer Index

B-6-01