
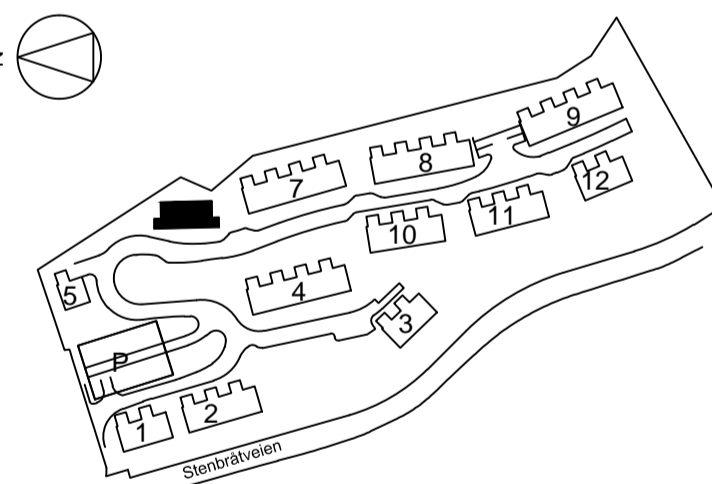


08.10.2014	CB	UM-GS	SOM BYGGET TEGNING VENT OG RØR
09.09.2013	CB	UM	PÅFØRT TEKST - AVKAST UT PÅ GAVL
INDEX	DATO	SIGN.	KONTR. TEKST

Tegningsnummer Index

B-6-02

Tegningsstatus SOM BYGGET VENT OG RØR

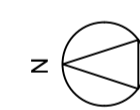

BRYN BYGGKLIMA AS

Tegning
 STENBRÅTLIA
 HUS B REKKE 6
 PLAN 2. ETASJE

Tegningsstatus SOM BYGGET VENT OG RØR

Dato 26.07.2013 Målestokk 1:50 TEGN. SIGN./KONTR. CB GS/UM

Tegningsnummer Index

B-6-02