


|            |      |       |            |                     |
|------------|------|-------|------------|---------------------|
| 08.10.2014 | CB   | UM-GS | SOM BYGGET | TEGNING VENT OG RØR |
| INDEX      | DATO | SIGN. | KONTR.     | TEKST               |

Tegningsnummer Index

B-6-U1

Tegningsstatus SOM BYGGET VENT OG RØR

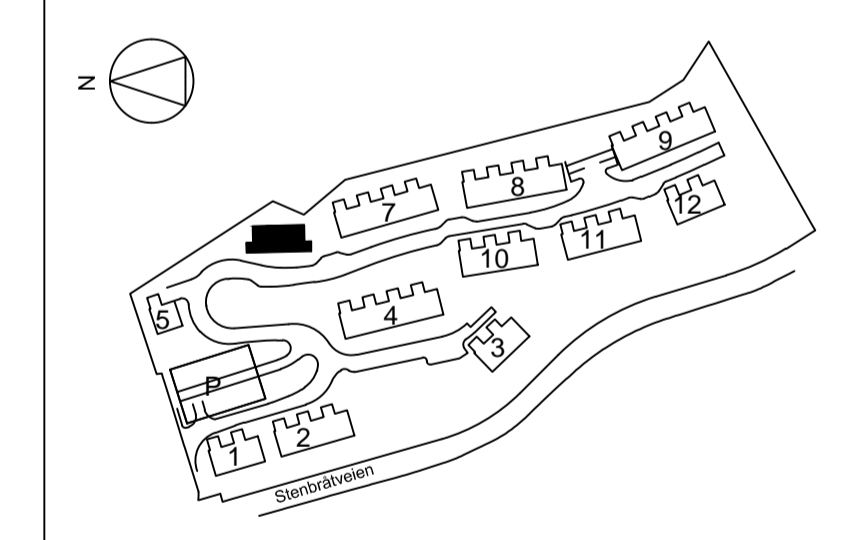

Tegning  
 STENBRÅTLIA  
 HUS B REKKE 6  
 PLAN U. ETASJE

Tegningsstatus SOM BYGGET VENT OG RØR

|            |           |       |              |
|------------|-----------|-------|--------------|
| Dato       | Målestokk | TEGN. | SIGN./KONTR. |
| 26.07.2013 | 1:50      | CB    | GS/UM        |

Tegningsnummer Index

B-6-U1