


	08.10.2014	CB	UM-GS	SOM BYGGET TEGNING VENT OG RØR
A	09.09.2013	CB	UM	INNTEGN. AVTREKK KJØKKEN
INDEX	DATO	SIGN.	KONTR.	TEKST

Tegningsnummer Index

C-5-01

Tegningsstatus SOM BYGGET VENT OG RØR

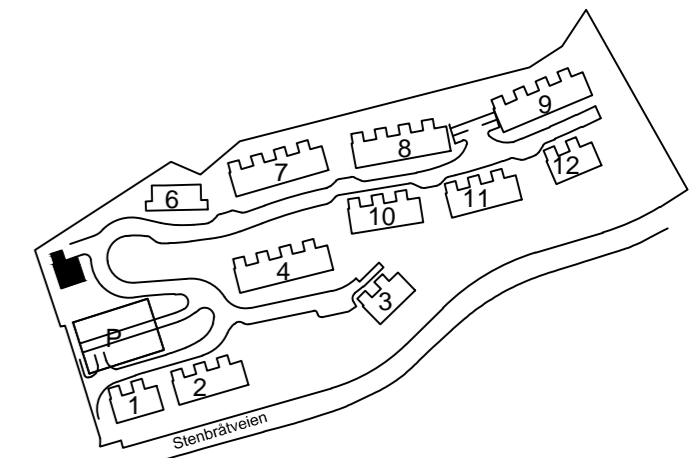

Tegning  
STENBRÅTLIA  
HUS C REKKE 5  
PLAN 1. ETASJE

Tegningsstatus SOM BYGGET VENT OG RØR

Dato	26.07.2013	Målestokk	1:50	TEGN.	SIGN./KONTR.
				CB	GS/UM

Tegningsnummer Index

C-5-01