



#112
3.et. C+

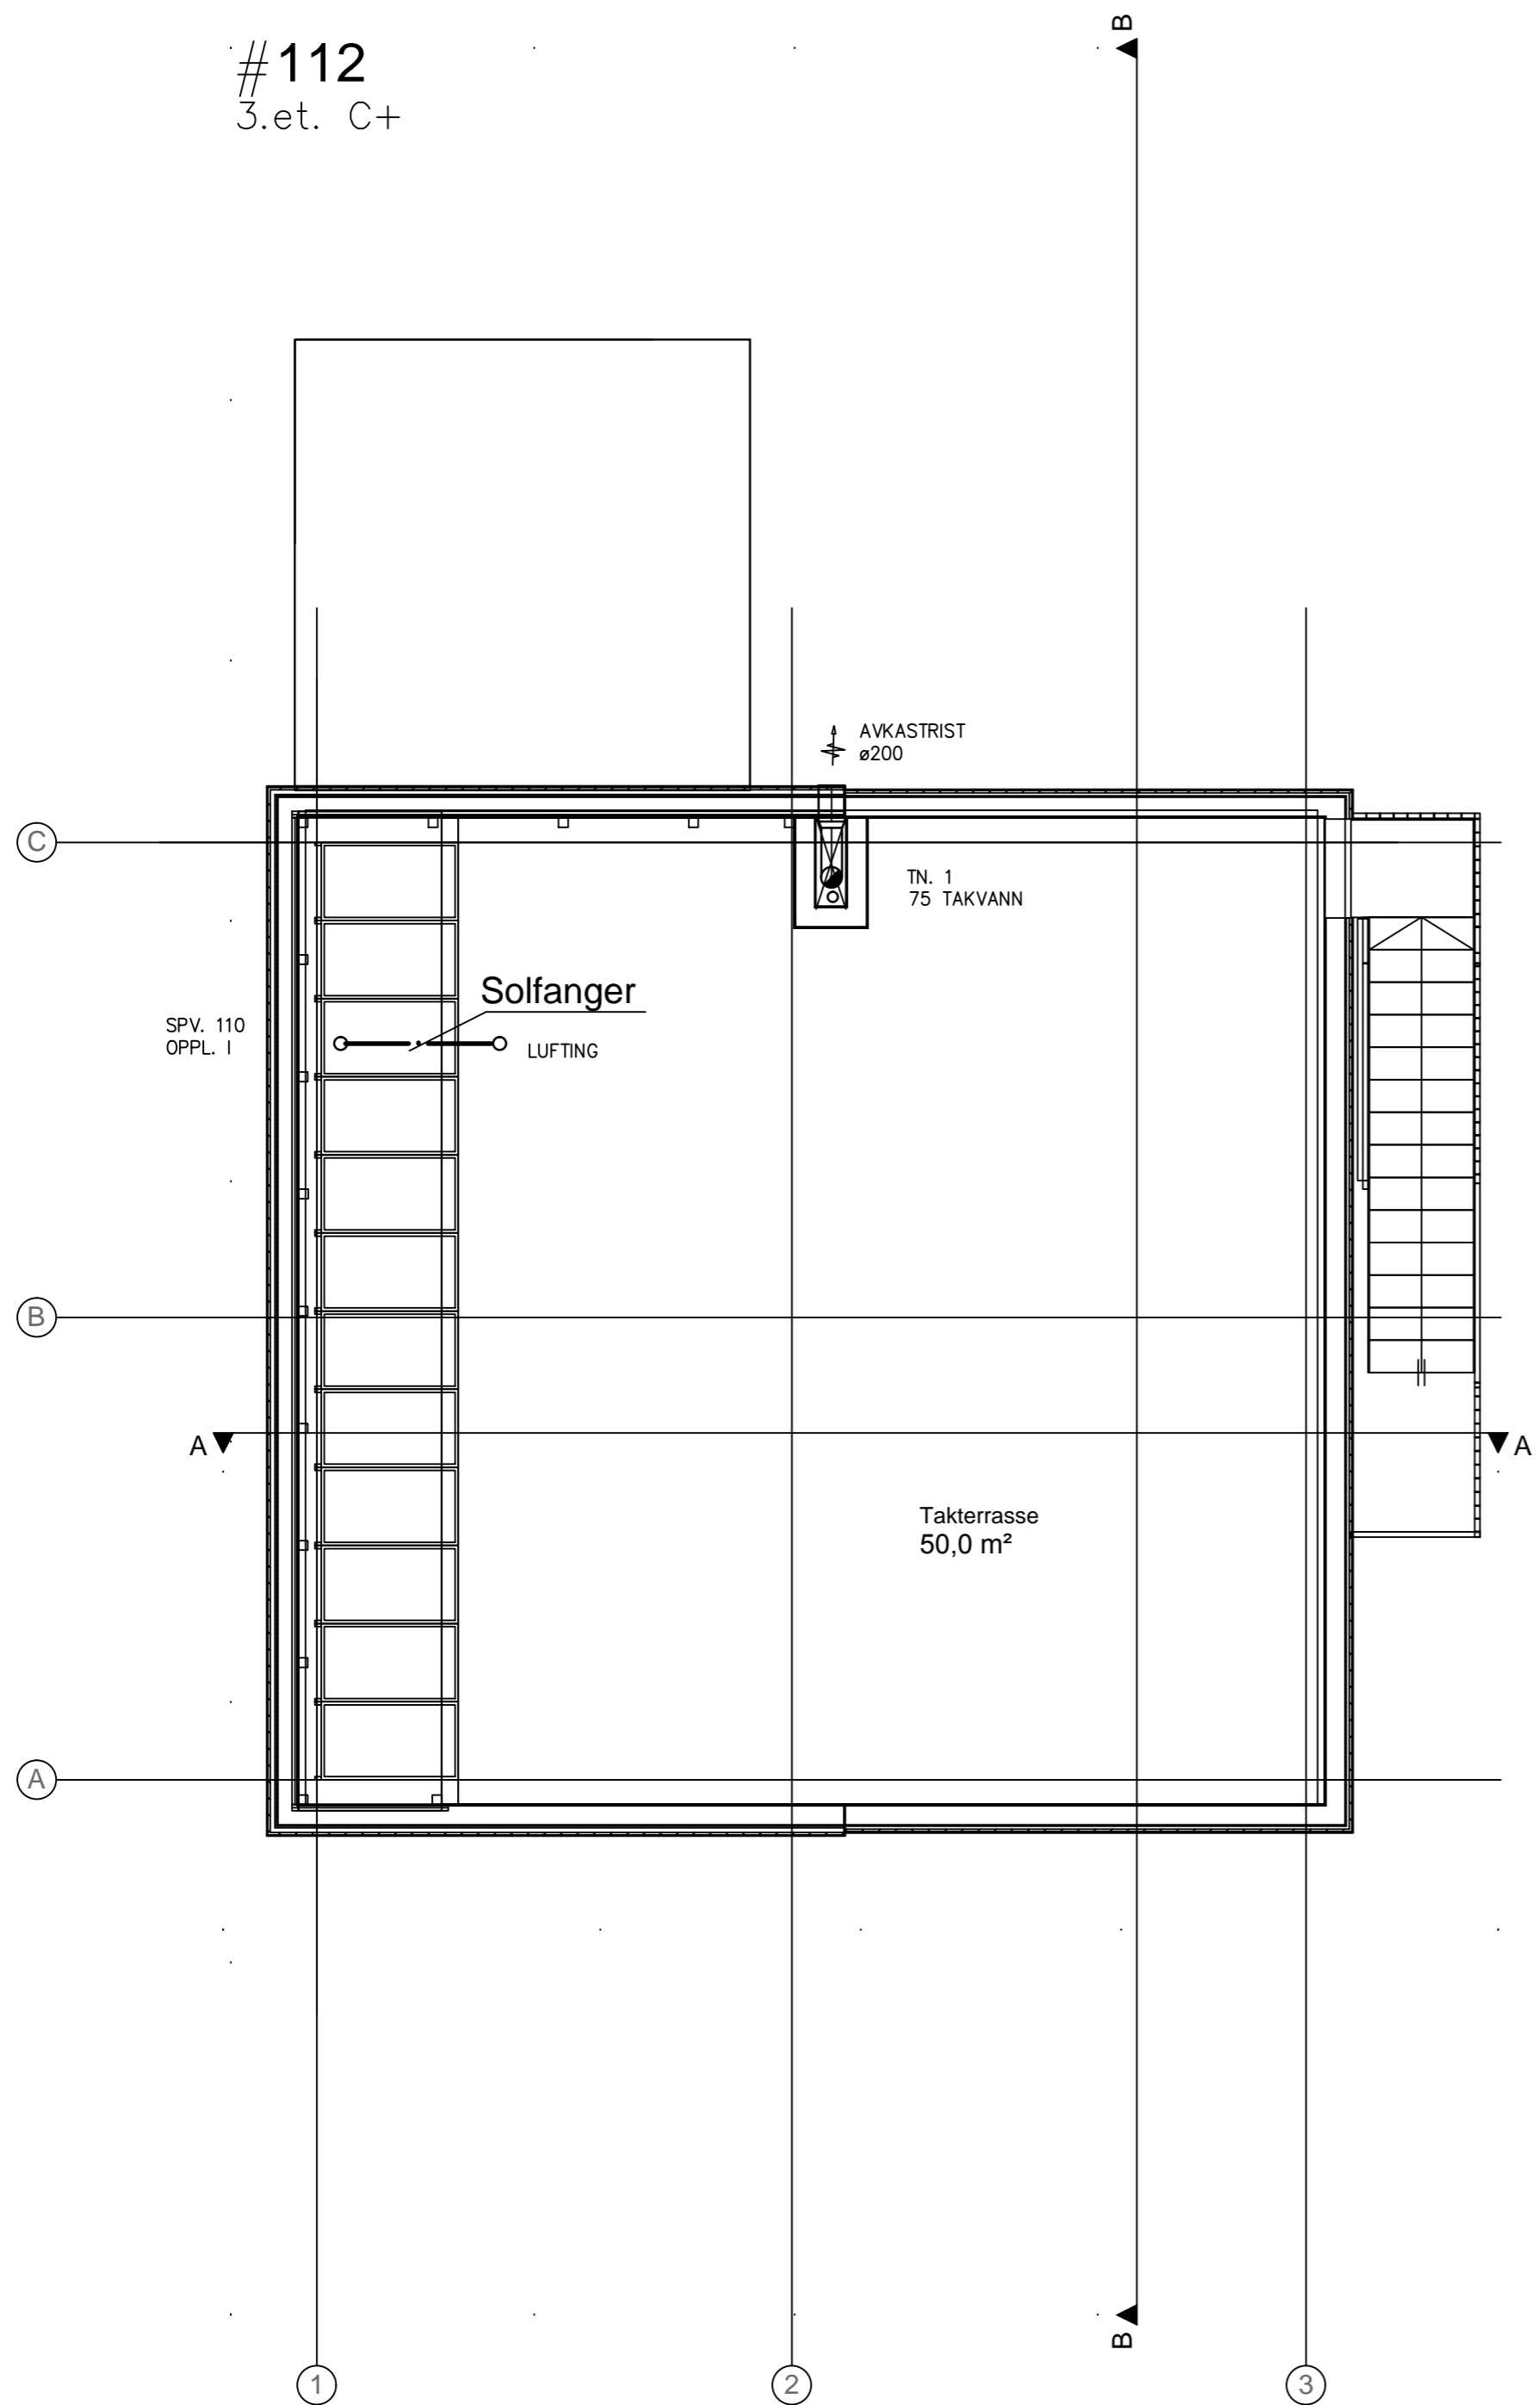

INDEX	DATO	SIGN.	KONTR.	UM-GS	TEKST
	08.10.2014	CB		UM-GS	SOM BYGGET TEGNING VENT OG RØR

Tegningsnummer Index
C-5-03

Tegningsstatus **SOM BYGGET VENT OG RØR**

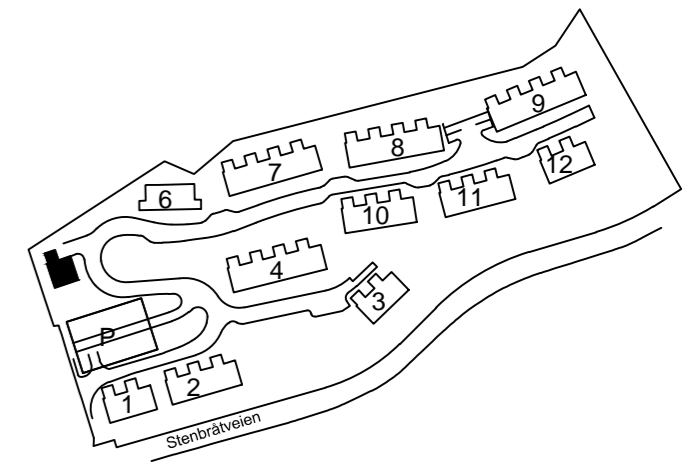

Tegning
STENBRÅTLIA
HUS C REKKE 5
PLAN TAK

Tegningsstatus **SOM BYGGET VENT OG RØR**

Dato	Målestokk	TEGN.	SIGN./KONTR.
26.07.2013	1:50	CB	GS/UM

Tegningsnummer Index
C-5-03