REKKE 4 - LEILIGHET 71A / 108 - TYPE B

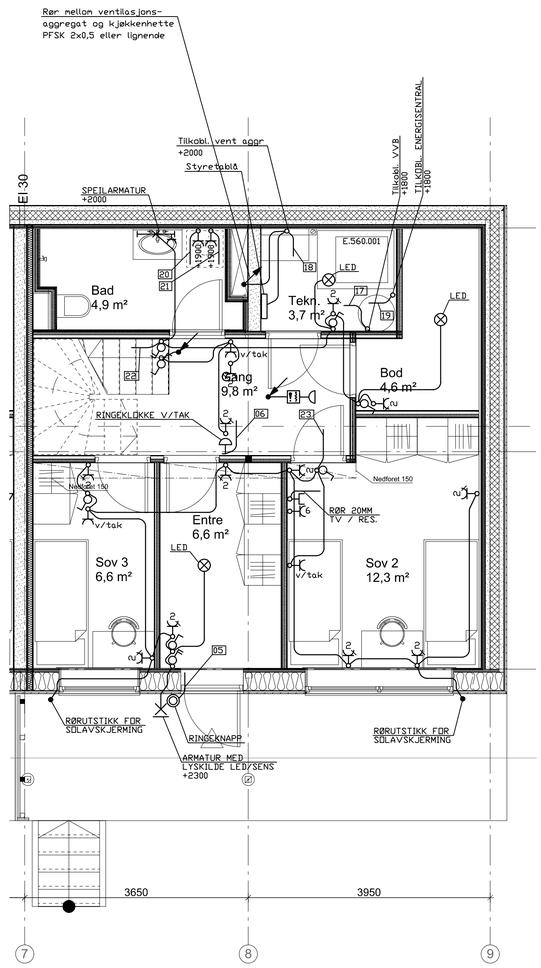

PLAN 0

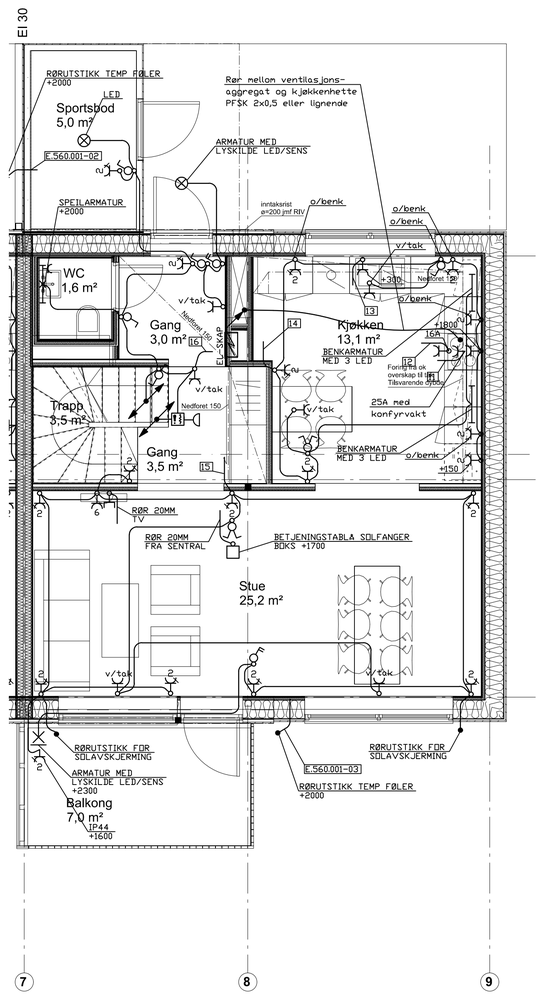

PLAN 1

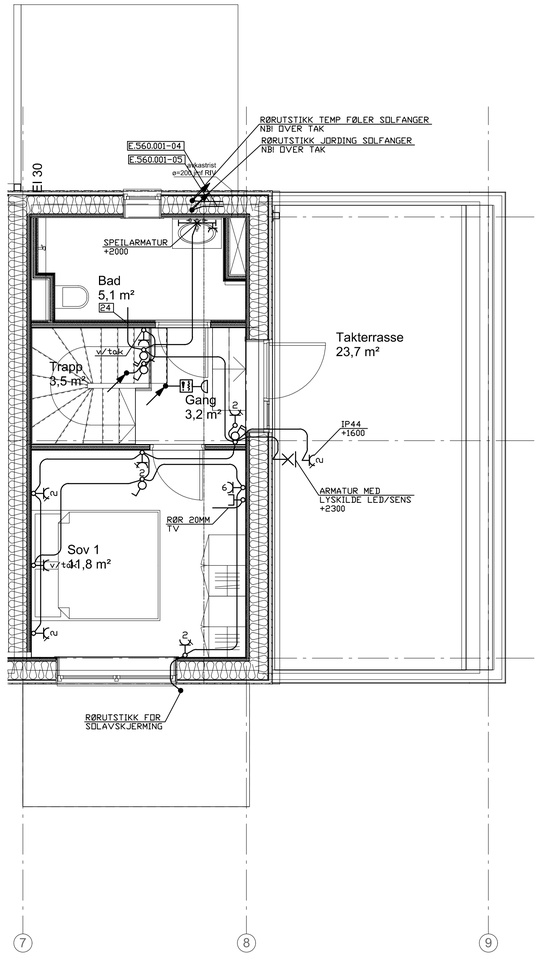

PLAN 2

Index	Dato	Beskrivelse	Sign	Kontr.
04	22.09.14	SOM BYGGET	chla	esto
03	16.05.14	NYTT ARK UNDERLAG FOR KJØKKEN 14/2-14	chla	esto
02	25.02.14	ENDRINGER ETTER TILVALG	chla	esto
01	29.01.14	TILPASNING KJØKKEN HTH, STYREKABEL KJØKKENHETTE	chla	esto
-	14.10.13	ARBEIDSTEGNING	chla	esto
-	17.06.13	FORELØPIG	chla	esto

SOM BYGGET

E1-04-71A 04

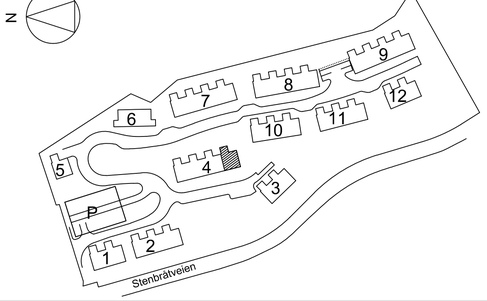

Prosjekteringsgruppen:

ARK	Spor Arkitekter AS Pilestredet 75 D, 0302 Oslo Tlf: 22 93 14 20 Epost spor@spor.no	LARK	Holoconsult Holoveien 7, 1341 Slependen Tlf: 971 51 000 kristian@holoconsult.no
RIB RIBR RIG	Boro-Bygg AS Hegdehaugsveien 24, 0352 Oslo Tlf. 22 96 35 50 Mob. 913 37 022 E-post: pej@borobygg.no	VENT	Bryn Byggklima AS Tvetenveien 157, 0671 Oslo Mob: 975 01 420 ulf.magnussen@brynbk.no
VA	Asplan Viak AS Engene 116, 3012 Drammen Tlf. 417 99 417. Mob: 414 72 009 rolf.lunde@asplanviak.no		
EL	Ski Elektriske Instalasjon AS Pb 194, Sanderveien 2, 1401 Ski Tlf. 64 86 05 50 E-post:	RIE	Sweco Norge AS, avd. Ski Jernbaneveien 5-7, 1400 SKI Tlf: 64 91 45 50, Mob: 416 99 204 christoffer.larsen@sweco.no
RØR	Østfold Rør AS Pb 272, Trøskenveien 36, 1702 Sarpsborg Tlf. 69 10 45 50 Mob. 915 32 111 geir@ostfoldror.no		

Tiltakshaver:

OBOS Nye Hjem AS
P.B. 6666, St. Olavs Plass, 0129 Oslo
Tlf. 02333

Totalentreprenør:

Wegger & Kvalsvik Entr. A/S
Gunnar Scjeldrupsvei 9,
0485 Oslo
Tlf. 33 01 66 00
Mob. 911 25 780

Wegger & Kvalsvik

OBOS Nye Hjem, Stenbråtlia Borettslag
Stenbråtveien, 1238 Oslo

Elkraft og Svakstrøm - Rekke 4 - Leilighet 71A - Type B

Ski Elektriske Installasjon AS
Sandervn. 2, Postboks 194, 1401 Ski
Tlf:64 86 05 50 Faks: 64 87 71 01

SWECO

Fil nr.:	E1-04.dwg
Dato:	08.04.13
Sak	Mortensrud BG
Sign./kontr.:	chla
A1:	1:50
Tegn. nr.:	Rev.:
E1-04-71A	04

E01-01-78 1:250 (100/50)